


C:\Users\lm.fabregat\Documents\IIPR22-000376 - BMSA EDIF_C_TARRAGONA_MEP_mireia.fabregat.rvt

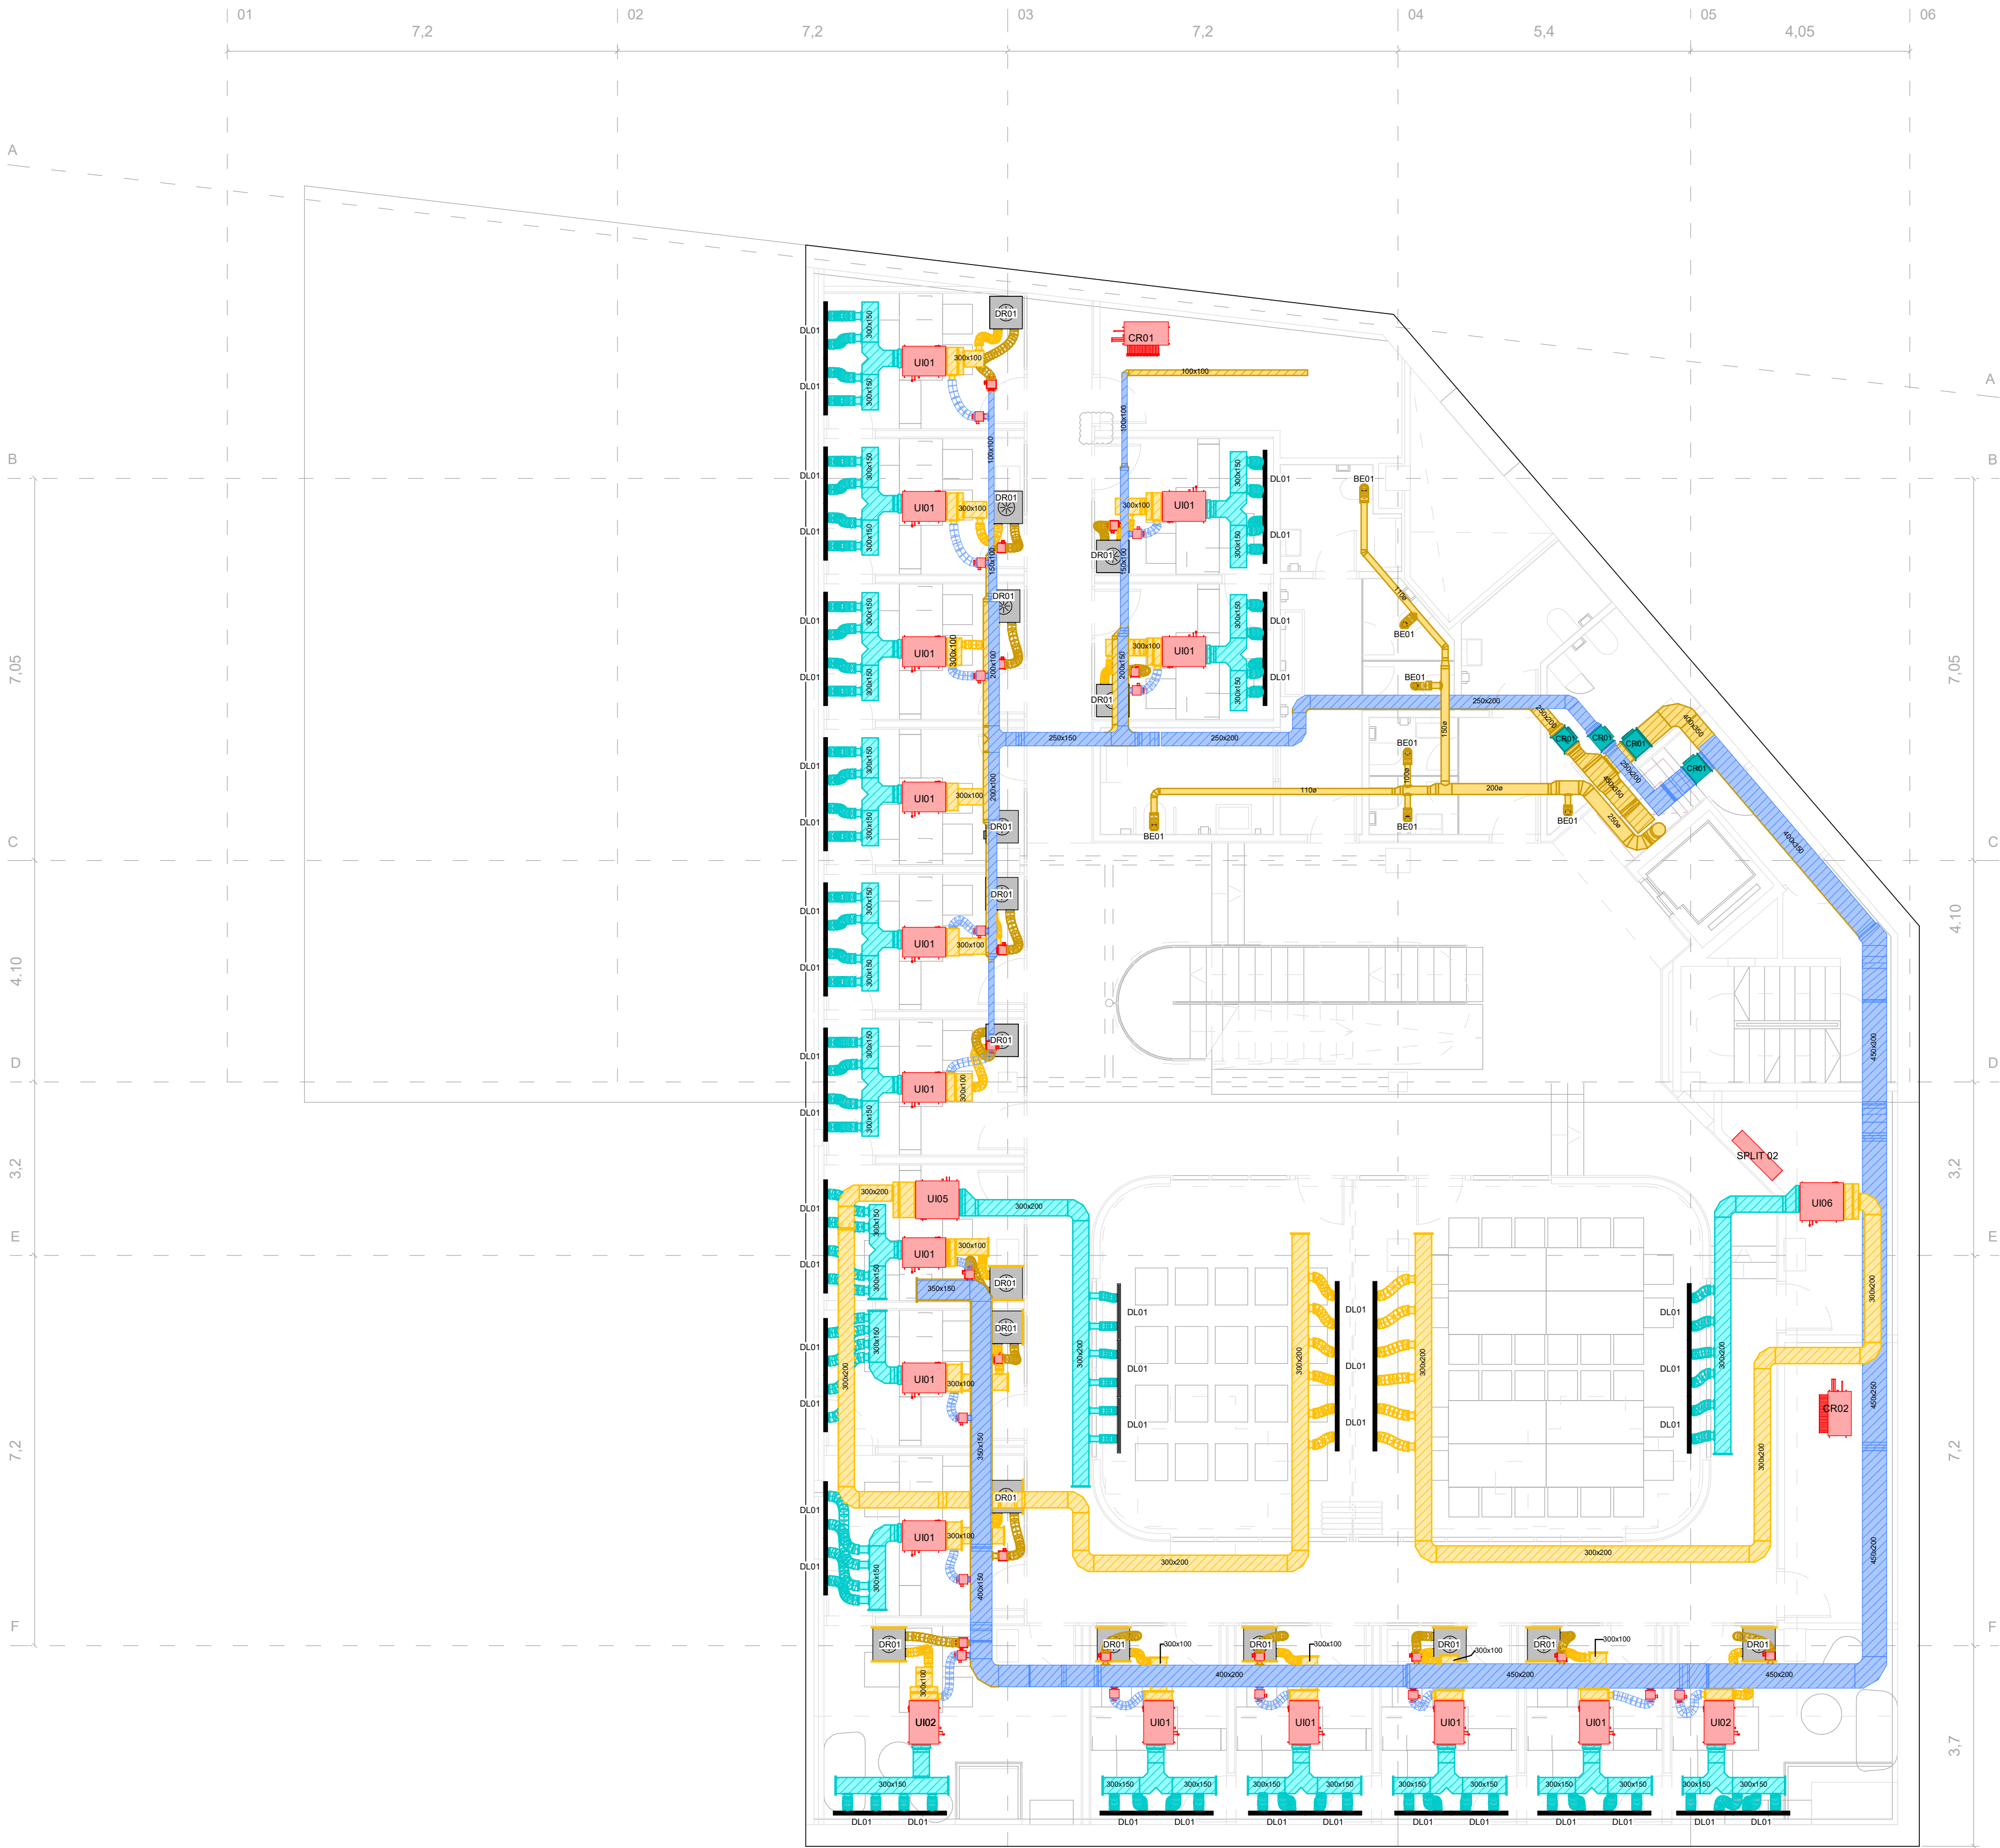

INSTALCIÓN DE CLIMATIZACIÓN

SISTEMA DE CONDUCTOS

- APORTACIÓN DE AIRE EXTERIOR (CHAPA)
- APORTACIÓN DE AIRE EXTERIOR (FIBRA)
- EXTRACCIÓN DE AIRE (CHAPA)
- EXTRACCIÓN DE AIRE (FIBRA)
- IMPULSIÓN DE AIRE CLIMATIZADO (CHAPA)
- IMPULSIÓN DE AIRE CLIMATIZADO (FIBRA)
- RETORNO DE AIRE CLIMATIZADO (CHAPA)
- RETORNO DE AIRE CLIMATIZADO (FIBRA)

TERMINAL D'AIRE	MODEL
BE01	STV-A-Ø100-SB-9010-SM-00
DL01	DSC-I-P-Z-01000-ASK-II-DK1-RAL9010-GD0-KHS-KVS-SDS-S1
DL02	DSC-I-P-Z-01500-ASK-II-DK1-RAL9010-GD0-KHS-KVS-SDS-S1
DR01	SERIE D20 8"
R01	PA-Z-03-08-00740-125-N-7035-VM-ER0
R02	PA-Z-03-08-00986-125-N-7035-VM-ER0
R03	PA-Z-03-08-01016-125-N-7035-VM-ER0
R04	PA-Z-03-08-01036-125-N-7035-VM-ER0
R05	PA-Z-03-08-01124-125-N-7035-VM-ER0


TERMINAL D'AIRE	MODEL
R06	PA-Z-03-08-01286-125-N-7035-VM-ER0
R07	MADEL BLADES_CXT_315
R08	MADEL BLADES_CXT_200
R09	MADEL BLADES_CXT_400
R10	DBBR-8-Z-1015-115-0350-SB-7035-L900 6-SM
TV01	WDA-D-100-SK-9010-DS1-R0-B0-BR-DV 0-E00-AA-000
TV02	WDA-D045-SK-9010-DS1-R0-B0-BR-DV 0-E00-AA-000

EQUIP	MODEL
1x1	RZAG50A
CR01	BS10Q14A
CR02	BS12Q14A
CR03	BS16Q14A
SPLIT 01	FTXM50R
SPLIT 02	FXAQ40A
UE01	REYQ12U
UE02	REYQ16U
UE03	REYQ14U
UE04	REYQ16U
UE05	RXYQ16U
UE07	RXYQ8U
UI01	FXSQ15A

EQUIP	MODEL
UI02	FXSQ20A
UI03	FXSQ25A
UI04	FXSQ32A
UI05	FXSQ40A
UI06	FXSQ50A
UI07	FXSQ63A
UI08	FXSQ100A
UI09	FXSQ125A
UI10	FXNQ20A
UI11	FXNQ32A
UI12	FXNQ40A
UI13	FXNQ63A

Client:		BIM/SA Barcelona d'Infraestructures Municipals		DOMINION Industry & Infrastructures		
Projecte:		ADAPTACIÓ I ACTUALITZACIÓ DEL PROJECTE EXECUTIU DEL CTARRAGONA.173 PER ADEQUAR-LO A LES NECESSITATS PROGRAMÀTIQUES DE UN SAIER (SERVEI D'ATENCIÓ A IMMIGRANTS, EMIGRANTS I REFUGIATS)				
Assumpte:		AS-BUILT - CLIMATITZACIÓ CONDUCTES PLANTA SOTERRANI				
				</		

C:\Users\lm.fabregat\Documents\IIPR22-000376 - BIMSA EDIF C_TARRAGONA_MEP_mireia.fabregat.rvt

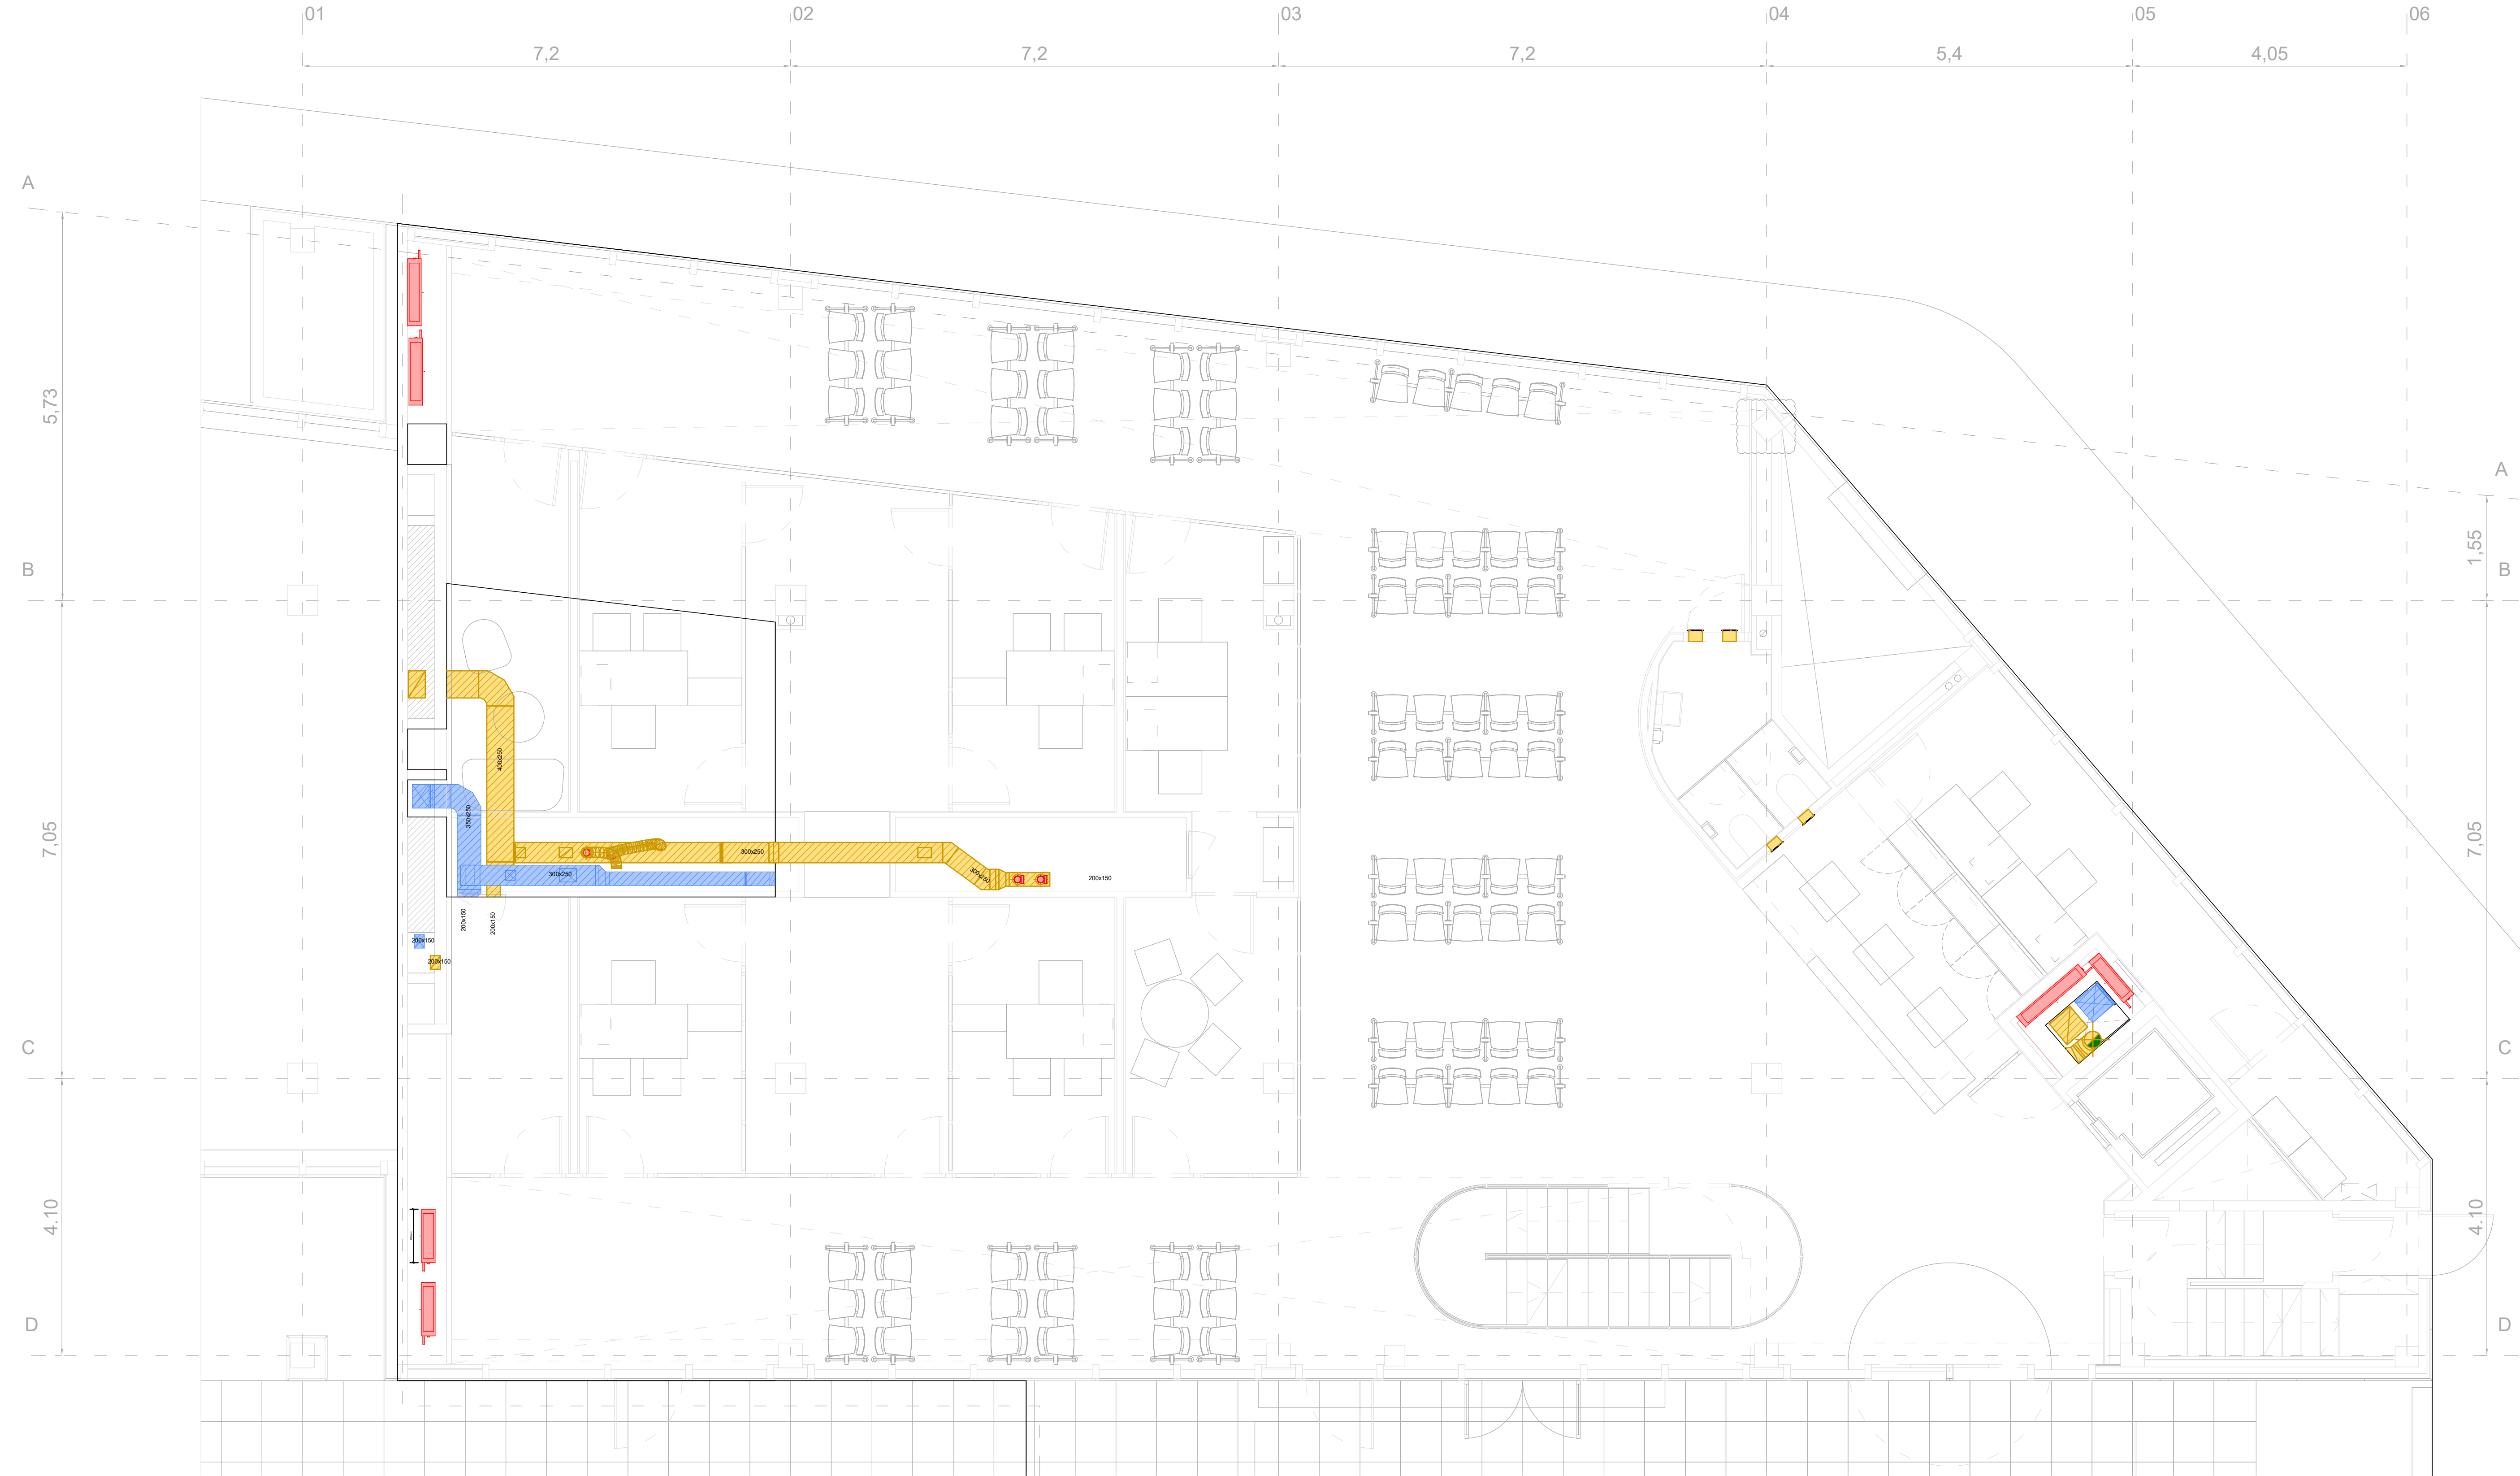

INSTALCI3N DE CLIMATIZACI3N

SISTEMA DE CONDUCTOS

- APORTACI3N DE AIRE EXTERIOR (CHAPA)
- APORTACI3N DE AIRE EXTERIOR (FIBRA)
- EXTRACCI3N DE AIRE (CHAPA)
- EXTRACCI3N DE AIRE (FIBRA)
- IMPULSI3N DE AIRE CLIMATIZADO (CHAPA)
- IMPULSI3N DE AIRE CLIMATIZADO (FIBRA)
- RETORNO DE AIRE CLIMATIZADO (CHAPA)
- RETORNO DE AIRE CLIMATIZADO (FIBRA)

TERMINAL D'AIRE	MODEL
BE01	STV-A-Ø100-SB-9010-SM-00
DL01	DSC-I-P-Z-01000-ASK-II-DK1-RAL9010-GD0-KHS-KVS-SDS-S1
DL02	DSC-I-P-Z-01500-ASK-II-DK1-RAL9010-GD0-KHS-KVS-SDS-S1
DR01	SERIE D20 8"
R01	PA-Z-03-08-00740-125-N-7035-VM-ER0
R02	PA-Z-03-08-00986-125-N-7035-VM-ER0
R03	PA-Z-03-08-01016-125-N-7035-VM-ER0
R04	PA-Z-03-08-01036-125-N-7035-VM-ER0
R05	PA-Z-03-08-01124-125-N-7035-VM-ER0

TERMINAL D'AIRE	MODEL
R06	PA-Z-03-08-01286-125-N-7035-VM-ER0
R07	MADEL BLADES CXT 315
R08	MADEL BLADES CXT 200
R09	MADEL BLADES CXT 400
R10	DBBR-8-Z-1015-115-0350-SB-7035-L900 6-SM
TV01	WDA-D-100-SK-9010-DS1-R0-B0-BR-DV 0-E00-AA-000
TV02	WDA-D045-SK-9010-DS1-R0-B0-BR-DV 0-E00-AA-000

EQUIP	MODEL
1x1	RZAG50A
CR01	BS10Q14A
CR02	BS12Q14A
CR03	BS16Q14A
SPLIT 01	FTXM50R
SPLIT 02	FXAQ40A
UE01	REYQ12U
UE02	REYQ16U
UE03	REYQ14U
UE04	REYQ16U
UE05	RXYQ16U
UE07	RXYQ8U
UI01	FXSQ15A

EQUIP	MODEL
UI02	FXSQ20A
UI03	FXSQ25A
UI04	FXSQ32A
UI05	FXSQ40A
UI06	FXSQ50A
UI07	FXSQ63A
UI08	FXSQ100A
UI09	FXSQ125A
UI10	FXNQ20A
UI11	FXNQ32A
UI12	FXNQ40A
UI13	FXNQ63A

Client:

BIM/SA

Barcelona d'Infraestructures Municipals

Projecte:

ADAPTACI3 I ACTUALITZACI3 DEL PROJECTE EXECUTIU DEL CTARRAGONA.173
PER ADEQUAR-LO A LES NECESSITATS PROGRAMATIVES DE UN SAIER
(SERVEI D'ATENCI3 A IMMIGRANTS, EMIGRANTS I REFUGIATS)

Assumpte:

AS-BUILT - CLIMATITZACI3

CONDUCTES PLANTA BAIXA

Nº Plànol:

CL02

Nº Projecte:

IIPR21-000376

Full nº:

1 de 1

Escala:

A1 - 1:50

Cotes en:

Este plano es propiedad de DOMINION INDUSTRY & INFRASTRUCTURES - Queda prohibida su reproducci3n parcial o total

C:\Users\m.fabregat\Documents\IIPR22-000376 - BIMSA EDIF.C_TARRAGONA_MEP_mireia.fabregat.rvt

INSTALACIÓN DE CLIMATIZACIÓN

SISTEMA DE CONDUCTOS

- APORTACIÓN DE AIRE EXTERIOR (CHAPA)
- APORTACIÓN DE AIRE EXTERIOR (FIBRA)
- EXTRACCIÓN DE AIRE (CHAPA)
- EXTRACCIÓN DE AIRE (FIBRA)
- IMPULSIÓN DE AIRE CLIMATIZADO (CHAPA)
- IMPULSIÓN DE AIRE CLIMATIZADO (FIBRA)
- RETORNO DE AIRE CLIMATIZADO (CHAPA)
- RETORNO DE AIRE CLIMATIZADO (FIBRA)

TERMINAL D'AIRE	MODEL
BE01	STV-A-Ø100-SB-9010-SM-00
DL01	DSC-I-P-Z-01000-ASK-II-DK1-RAL9010-GD0-KHS-KVS-SDS-S1
DL02	DSC-I-P-Z-01500-ASK-II-DK1-RAL9010-GD0-KHS-KVS-SDS-S1
DR01	SERIE D20 8"
R01	PA-Z-03-08-00740-125-N-7035-VM-ER0
R02	PA-Z-03-08-00986-125-N-7035-VM-ER0
R03	PA-Z-03-08-01016-125-N-7035-VM-ER0
R04	PA-Z-03-08-01036-125-N-7035-VM-ER0
R05	PA-Z-03-08-01124-125-N-7035-VM-ER0

TERMINAL D'AIRE	MODEL
R06	PA-Z-03-08-01286-125-N-7035-VM-ER0
R07	MADEL BLADES_CXT_315
R08	MADEL BLADES_CXT_200
R09	MADEL BLADES_CXT_400
R10	DBBR-8-Z-1015-115-0350-SB-7035-L900 6-SM
TV01	WDA-D-100-SK-9010-DS1-R0-B0-BR-DV 0-E00-AA-000
TV02	WDA-D045-SK-9010-DS1-R0-B0-BR-DV 0-E00-AA-000

EQUIP	MODEL
1x1	RZAG50A
CR01	BS10Q14A
CR02	BS12Q14A
CR03	BS16Q14A
SPLIT 01	FTXM50R
SPLIT 02	FXAQ40A
UE01	REYQ12U
UE02	REYQ16U
UE03	REYQ14U
UE04	REYQ16U
UE05	RXYQ16U
UE07	RXYQ8U
UI01	FXSQ15A

EQUIP	MODEL
UI02	FXSQ20A
UI03	FXSQ25A
UI04	FXSQ32A
UI05	FXSQ40A
UI06	FXSQ50A
UI07	FXSQ63A
UI08	FXSQ100A
UI09	FXSQ125A
UI10	FXNQ20A
UI11	FXNQ32A
UI12	FXNQ40A
UI13	FXNQ63A

Client:		BIM/SA Barcelona d'Infraestructures Municipals		DOMINION Industry & Infrastructures					
Projecte:									
ADAPTACIÓ I ACTUALITZACIÓ DEL PROJECTE EXECUTIU DEL CTARRAGONA.173 PER ADEQUAR-LO A LES NECESSITATS PROGRAMÀTIQUES DE UN SAIER (SERVEI D'ATENCIÓ A IMMIGRANTS, EMIGRANTS I REFUGIATS)									
Assumpte:		AS-BUILT - CLIMATITZACIÓ CONDUCTES PLANTA BAIXA		Projectat		Data	23.02.2023	Non	S. Gil
				Dibuixat			23.02.2023		M.F.G.
				Revisat			23.02.2023		S. Gil
				Verificat					
				Modificacions:					
Nº Plànol:		Nº Projecte:	Escala:	Rev.					
CL03		IIPR21-000376	A1 - 1:50	AB					
		Full nº:	Cotes en:	27.12.2023					
		1 de 1		Revisió As-Built					

Este plano es propiedad de DOMINION INDUSTRY & INFRASTRUCTURES - Queda prohibida su reproducción parcial o total

C:\Users\lm.fabregat\Documents\IIPR22-000376 - BIMSA EDIF.C_TARRAGONA_MEP_mireia.fabregat.rvt

INSTALCIÓN DE CLIMATIZACIÓN

SISTEMA DE CONDUCTOS

- APORTACIÓN DE AIRE EXTERIOR (CHAPA)
- APORTACIÓN DE AIRE EXTERIOR (FIBRA)
- EXTRACCIÓN DE AIRE (CHAPA)
- EXTRACCIÓN DE AIRE (FIBRA)
- IMPULSIÓN DE AIRE CLIMATIZADO (CHAPA)
- IMPULSIÓN DE AIRE CLIMATIZADO (FIBRA)
- RETORNO DE AIRE CLIMATIZADO (CHAPA)
- RETORNO DE AIRE CLIMATIZADO (FIBRA)

TERMINAL D'AIRE	MODEL
BE01	STV-A-Ø100-SB-9010-SM-00
DL01	DSC-I-P-Z-01000-ASK-II-DK1-RAL9010-GD0-KHS-KVS-SDS-S1
DL02	DSC-I-P-Z-01500-ASK-II-DK1-RAL9010-GD0-KHS-KVS-SDS-S1
DR01	SERIE D20 8"
R01	PA-Z-03-08-00740-125-N-7035-VM-ER0
R02	PA-Z-03-08-00986-125-N-7035-VM-ER0
R03	PA-Z-03-08-01016-125-N-7035-VM-ER0
R04	PA-Z-03-08-01036-125-N-7035-VM-ER0
R05	PA-Z-03-08-01124-125-N-7035-VM-ER0

TERMINAL D'AIRE	MODEL
R06	PA-Z-03-08-01286-125-N-7035-VM-ER0
R07	MADEL BLADES_CXT_315
R08	MADEL BLADES_CXT_200
R09	MADEL BLADES_CXT_400
R10	DBBR-8-Z-1015-115-0350-SB-7035-L900 6-SM
TV01	WDA-D-100-SK-9010-DS1-R0-B0-BR-DV 0-E00-AA-000
TV02	WDA-D045-SK-9010-DS1-R0-B0-BR-DV 0-E00-AA-000



EQUIP	MODEL
1x1	RZAG50A
CR01	BS10Q14A
CR02	BS12Q14A
CR03	BS16Q14A
SPLIT 01	FTXM50R
SPLIT 02	FXAQ40A
UE01	REYQ12U
UE02	REYQ16U
UE03	REYQ14U
UE04	REYQ16U
UE05	RXYQ16U
UE07	RXYQ8U
UI01	FXSQ15A

EQUIP	MODEL
UI02	FXSQ20A
UI03	FXSQ25A
UI04	FXSQ32A
UI05	FXSQ40A
UI06	FXSQ50A
UI07	FXSQ63A
UI08	FXSQ100A
UI09	FXSQ125A
UI10	FXNQ20A
UI11	FXNQ32A
UI12	FXNQ40A
UI13	FXNQ63A


Client:			BIM/SA Barcelona d'Infraestructures Municipals			DOMINION Industry & Infraestructures																	
Projecte:			ADAPTACIÓ I ACTUALITZACIÓ DEL PROJECTE EXECUTIU DEL CTARRAGONA, 173 PER ADEQUAR-LO A LES NECESSITATS PROGRAMÀTIQUES DE UN SAIER (SERVEI D'ATENCIÓ A IMMIGRANTS, EMIGRANTS I REFUGIATS)																				
Assumpte:			AS-BUILT - CLIMATITZACIÓ CONDUCTES PLANTA BAIXA			<table><tr><td></td><td>Data</td><td>Nom</td></tr><tr><td>Projectat</td><td>23.02.2023</td><td>S. Gil</td></tr><tr><td>Dibuixat</td><td>23.02.2023</td><td>M.F.G.</td></tr><tr><td>Revisat</td><td>23.02.2023</td><td>S. Gil</td></tr><tr><td>Verificat</td><td></td><td></td></tr></table>				Data	Nom	Projectat	23.02.2023	S. Gil	Dibuixat	23.02.2023	M.F.G.	Revisat	23.02.2023	S. Gil	Verificat		
	Data	Nom																					
Projectat	23.02.2023	S. Gil																					
Dibuixat	23.02.2023	M.F.G.																					
Revisat	23.02.2023	S. Gil																					
Verificat																							
			Modificacions:																				
Nº Plànol:		Nº Projecte:	Escala:		Rev.			Data	Descripció														
CL04		IIPR21-000376	A1 - 1:50		AB			27.12.2023	Revisó As-Built														
		Full nº:	Cotes en:																				
		1 de 1																					

Este plano es propiedad de DOMINION INDUSTRY & INFRASTRUCTURES - Queda prohibida su reproducción parcial o total


C:\Users\lm.fabregat\Documents\IIPR22-000376 - BIMSA EDIF.C_TARRAGONA_MEP_mireaia.fabregat.rvt

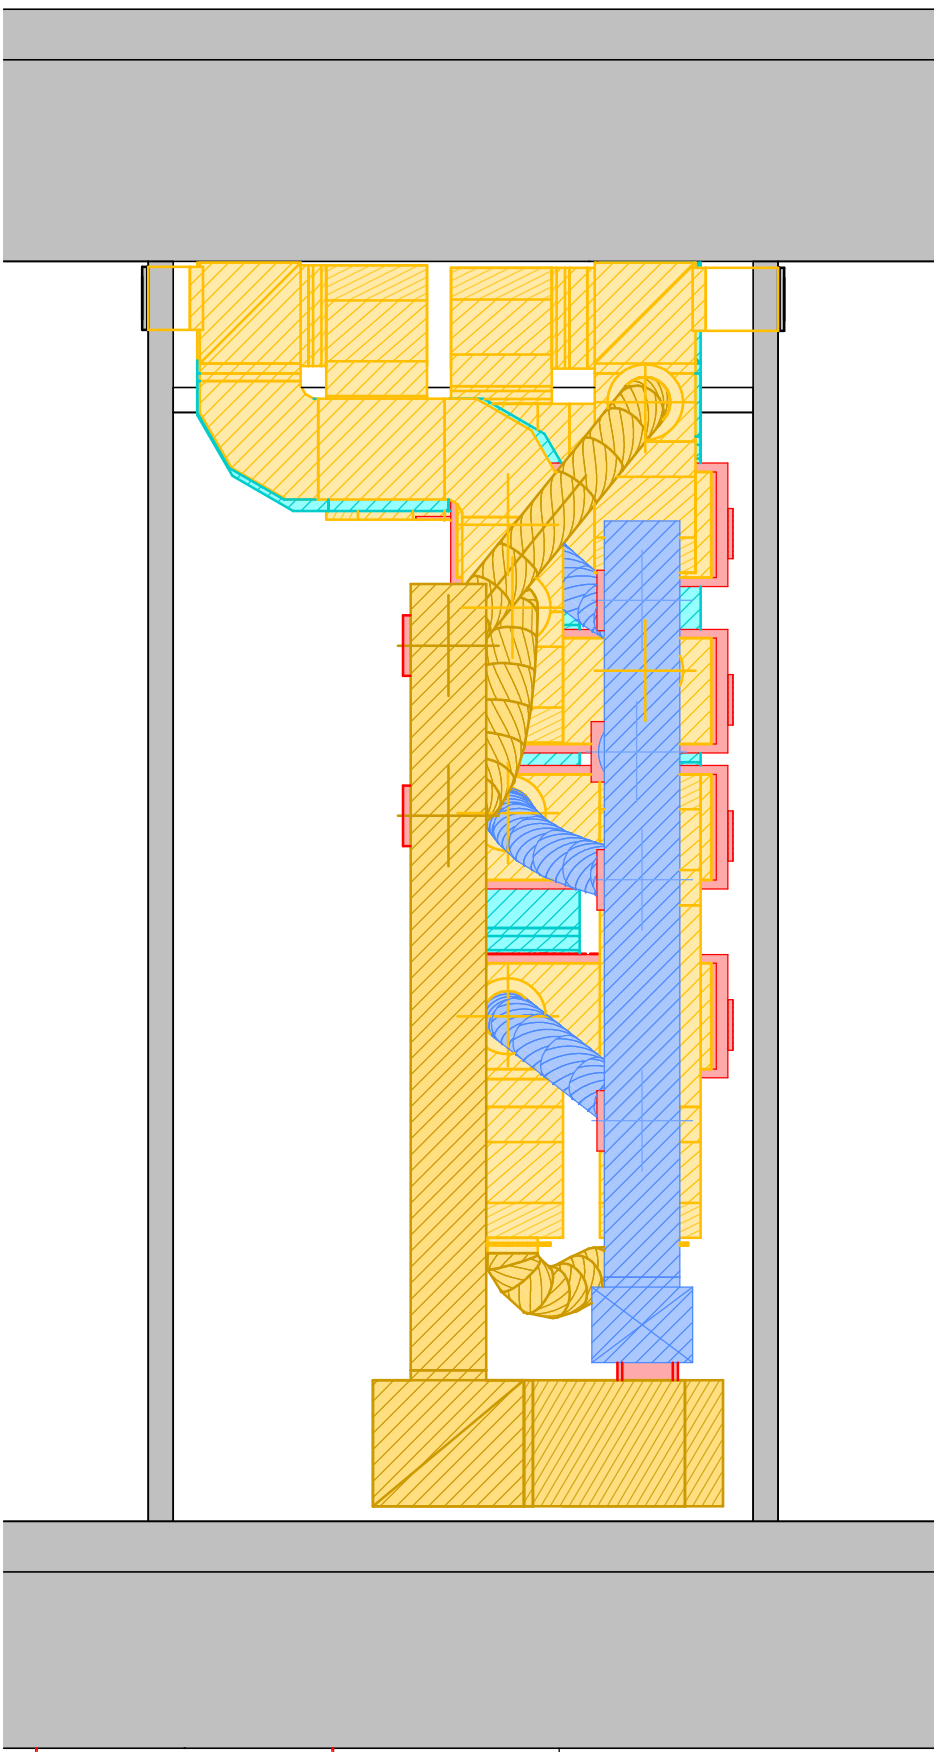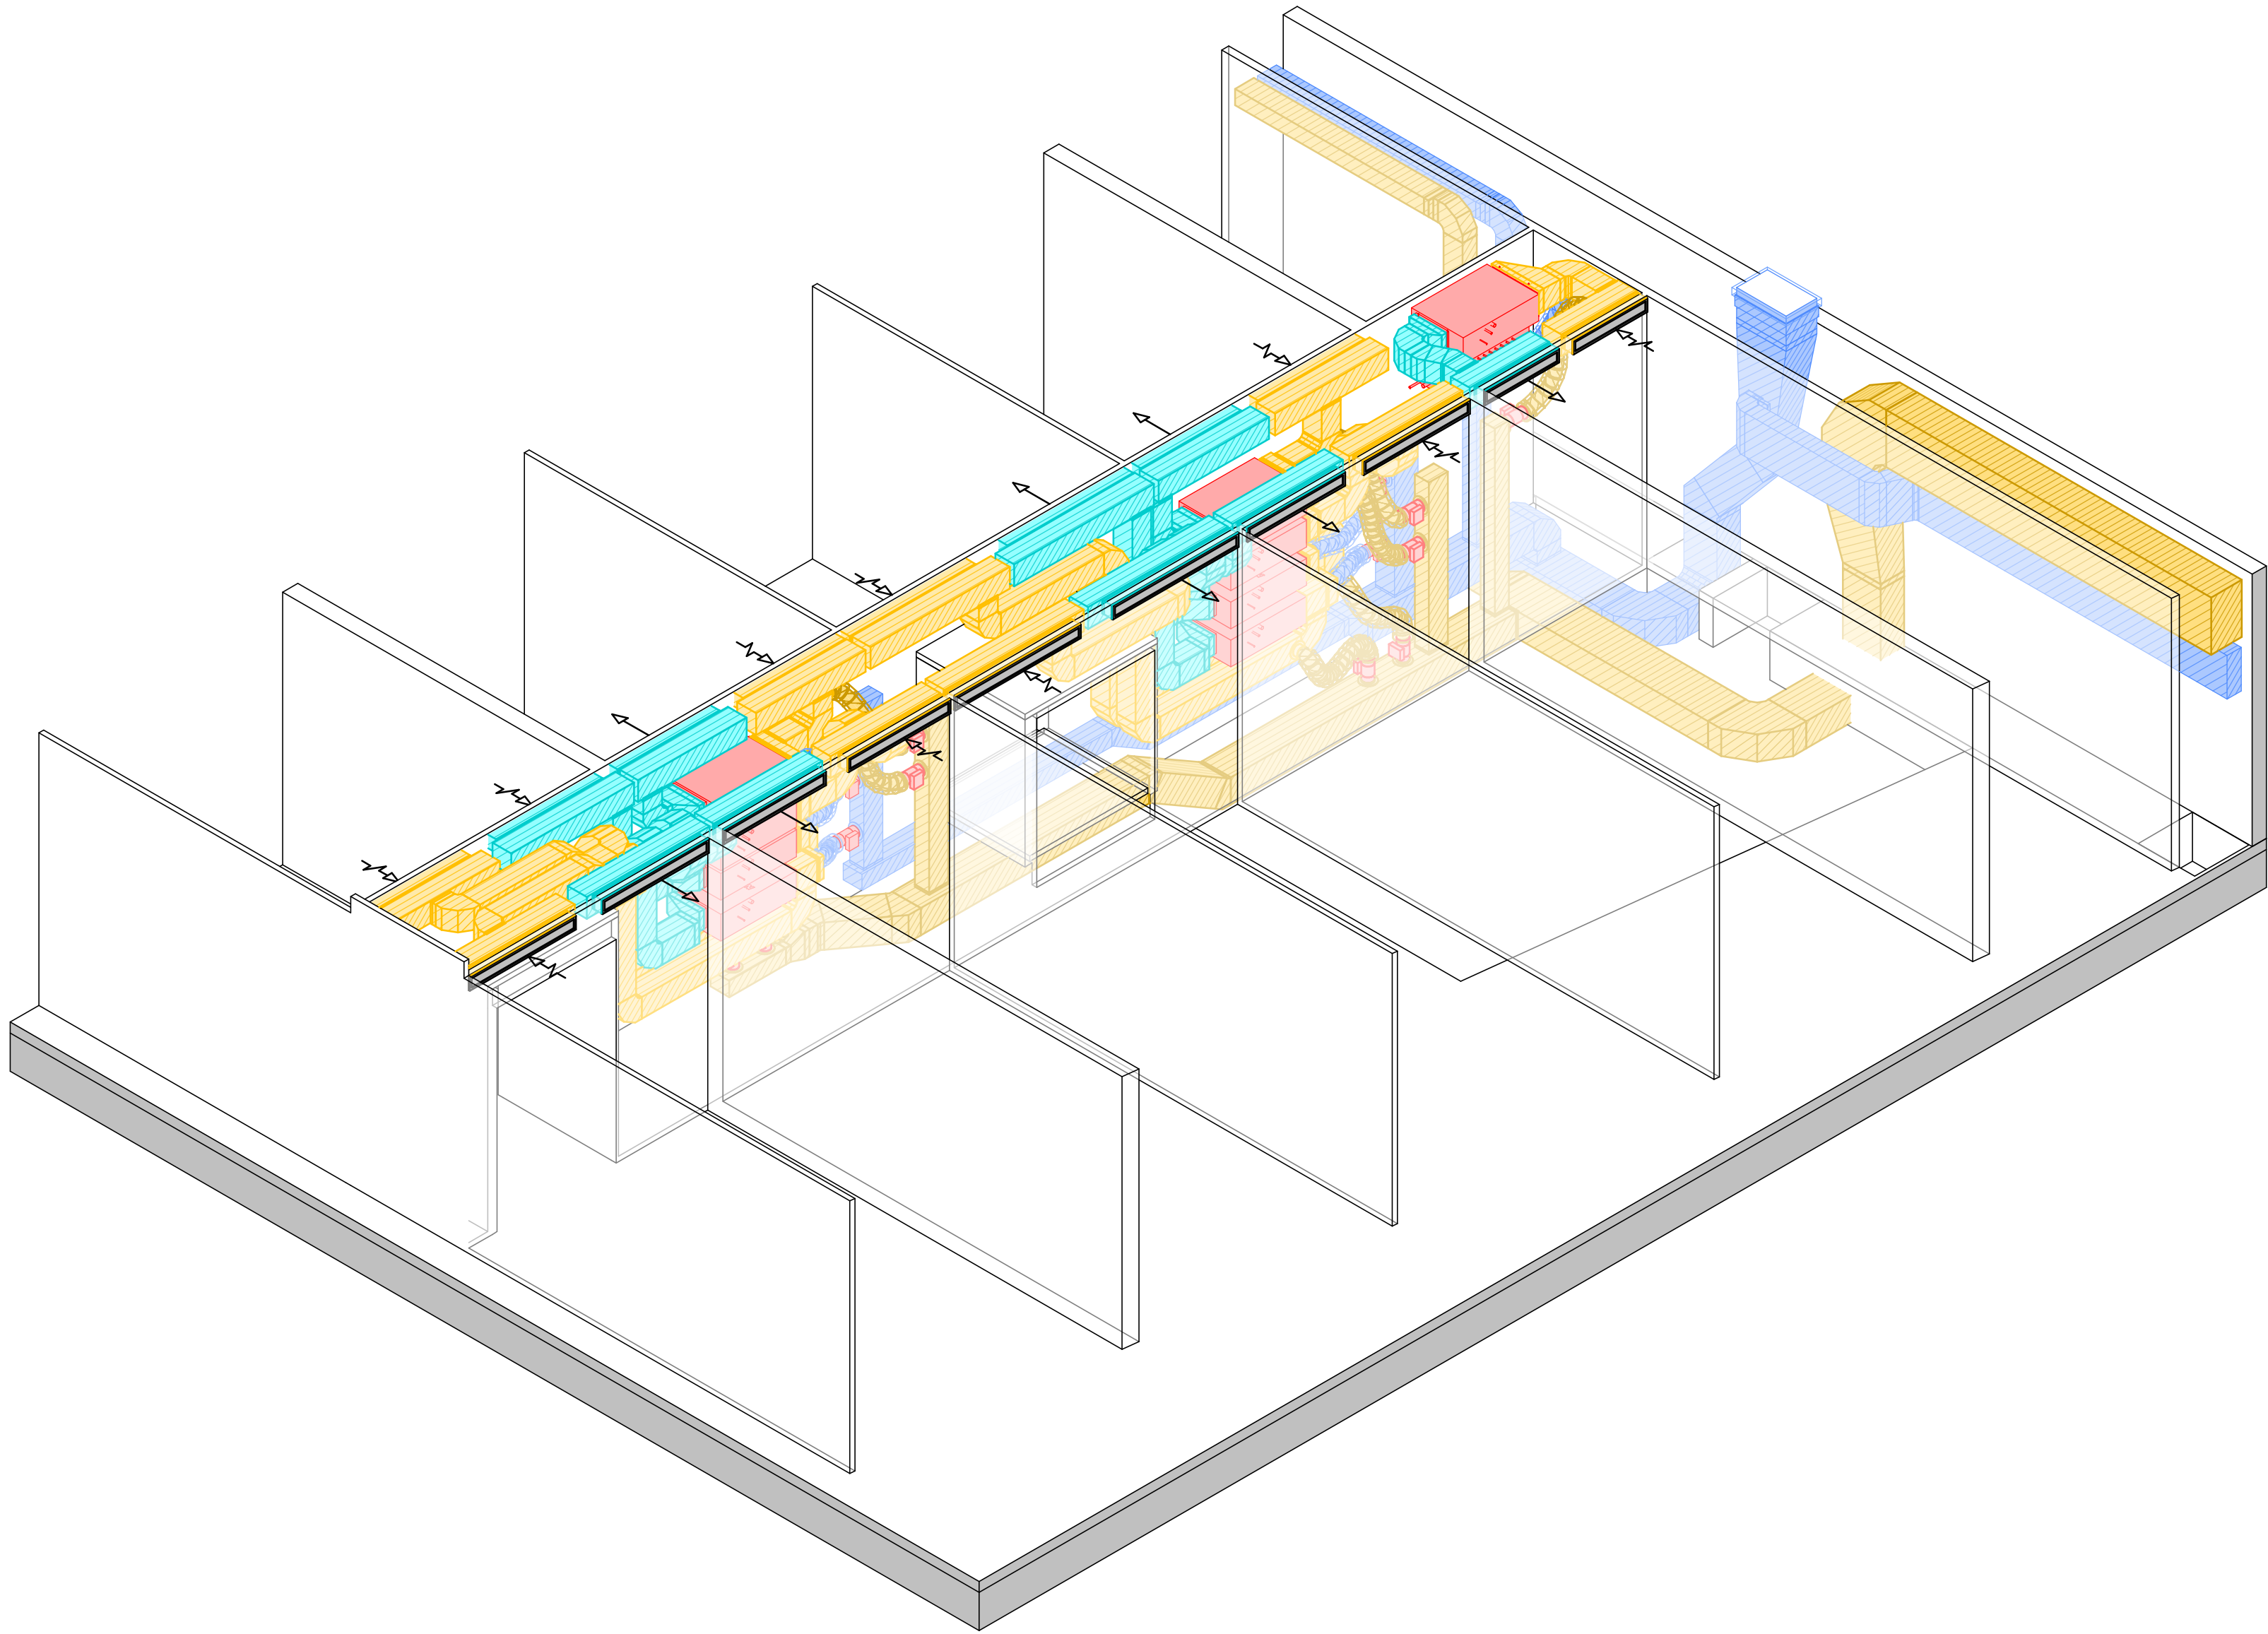

SECCIÓ 2

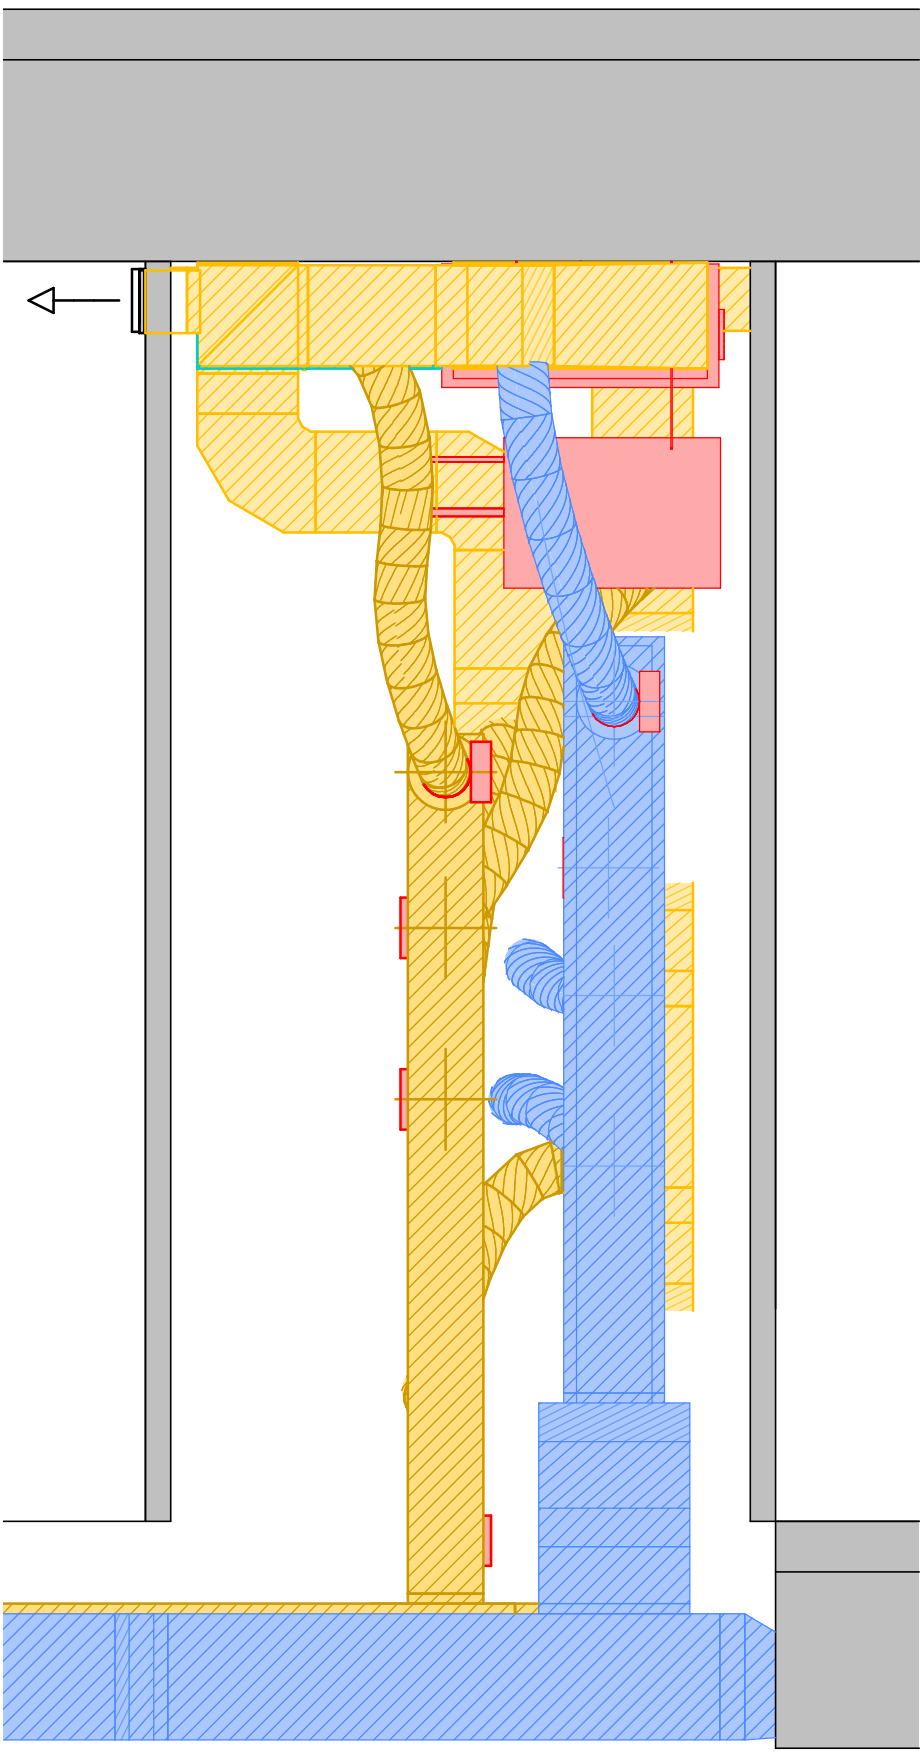


SECCIÓ 3

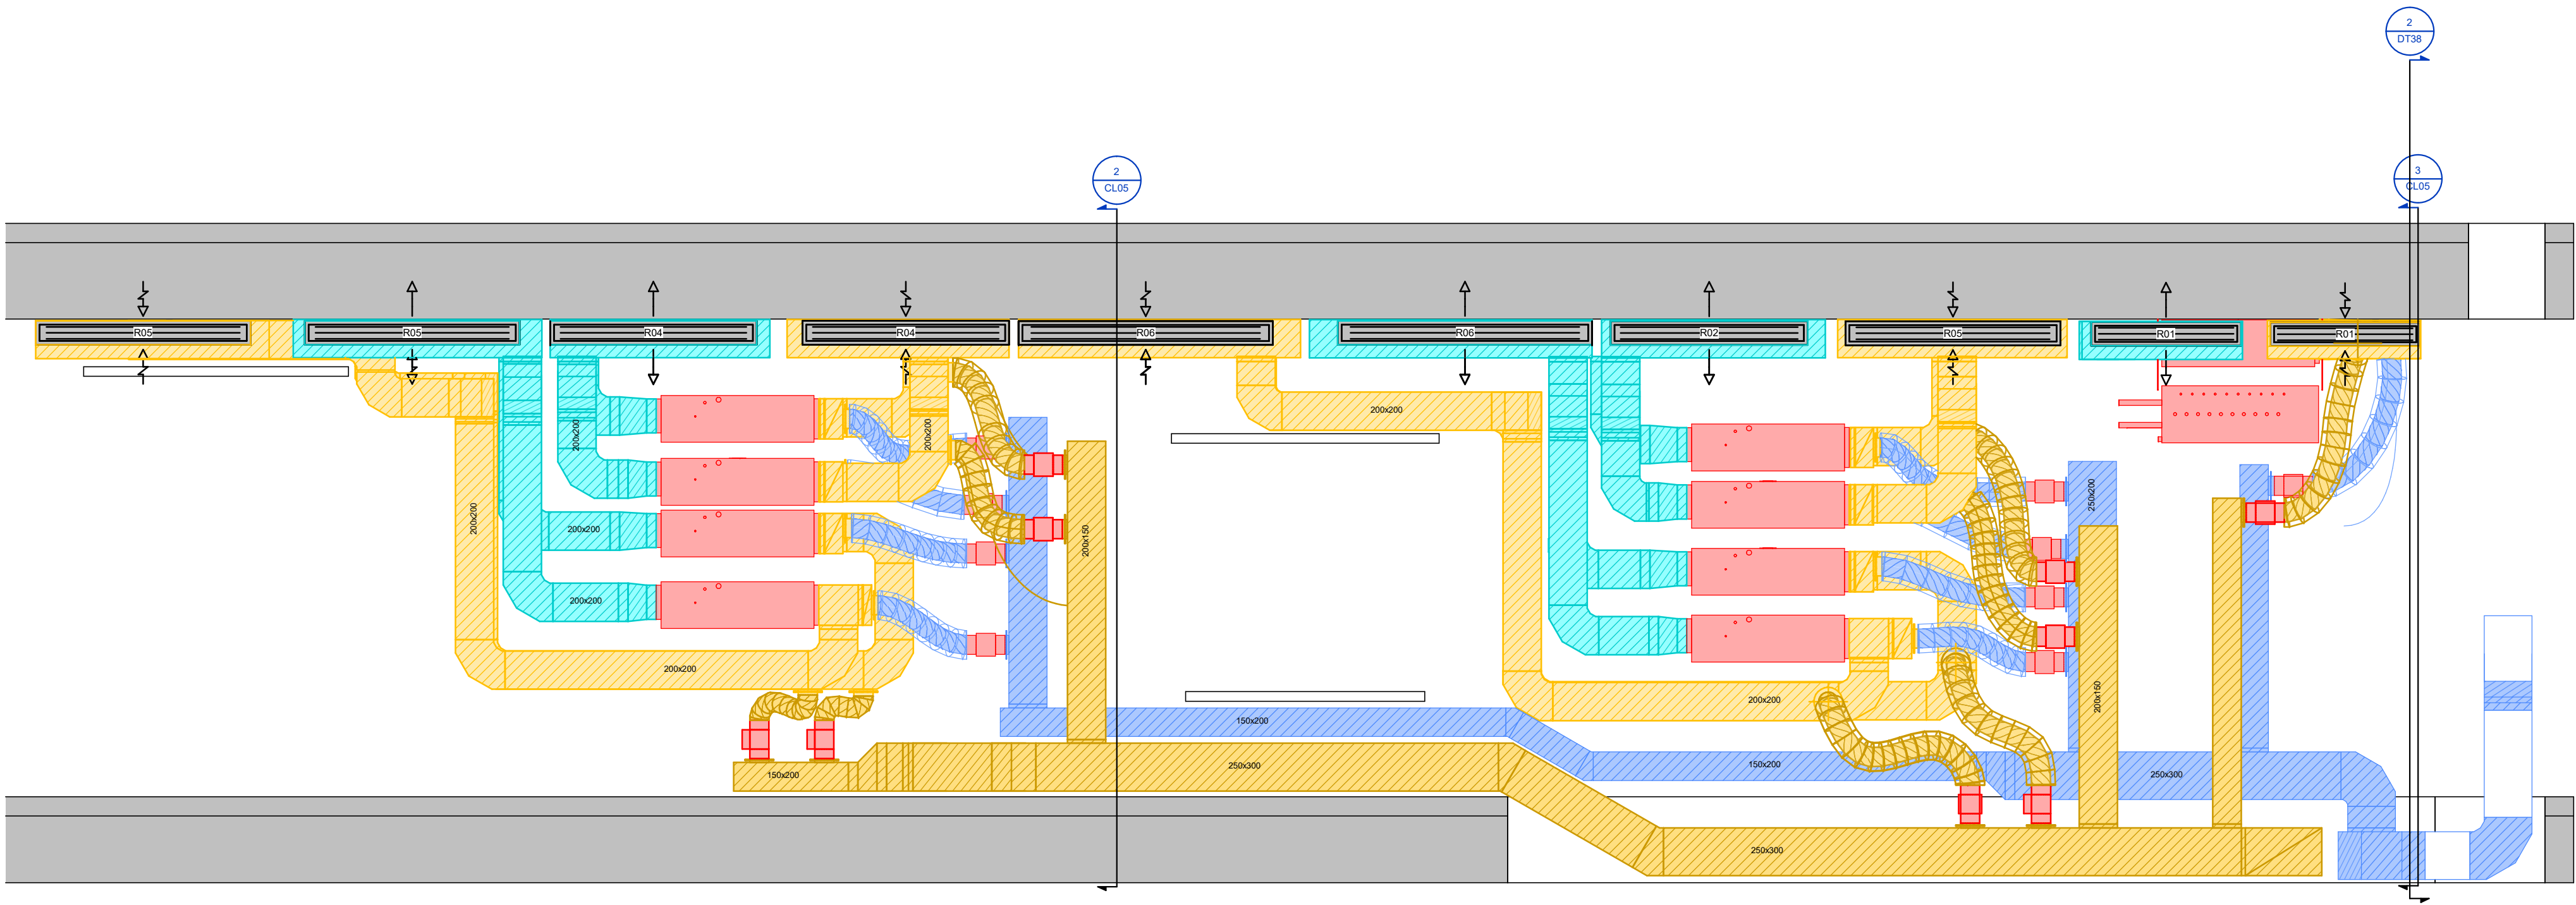


SECCIÓ 1


Client:		BIM/SA Barcelona d'Infraestructures Municipals		DOMINION Industry & Infrastructures																	
Projecte:				ADAPTACIÓ I ACTUALITZACIÓ DEL PROJECTE EXECUTIU DEL C/OTARRAGONA,173 PER ADEQUAR-LO A LES NECESSITATS PROGRAMÀTIQUES DE UN SAIER (SERVEI D'ATENCIÓ A IMMIGRANTS, EMIGRANTS I REFUGIATS)																	
Assumpte:				<table><tr><td></td><td>Data</td><td>Nom</td></tr><tr><td>Projectat</td><td>23.02.2023</td><td>S. Gil</td></tr><tr><td>Dibuixat</td><td>23.02.2023</td><td>M.F.G.</td></tr><tr><td>Revisat</td><td>23.02.2023</td><td>S. Gil</td></tr><tr><td>Verificat</td><td></td><td></td></tr></table>				Data	Nom	Projectat	23.02.2023	S. Gil	Dibuixat	23.02.2023	M.F.G.	Revisat	23.02.2023	S. Gil	Verificat		
	Data	Nom																			
Projectat	23.02.2023	S. Gil																			
Dibuixat	23.02.2023	M.F.G.																			
Revisat	23.02.2023	S. Gil																			
Verificat																					
AS-BUILT - CLIMATITZACIÓ CONDUCTES 3D PLANTA BAIXA				Modificacions:																	
Nº Plànol:		Nº Projecte:	Escala:	Rev.	Data	Descripció															
CL05		IIPR21-000376		AB	27.12.2023	Revisió As-Built															
		Full nº:	Cotes en:																		
		1 de 1																			

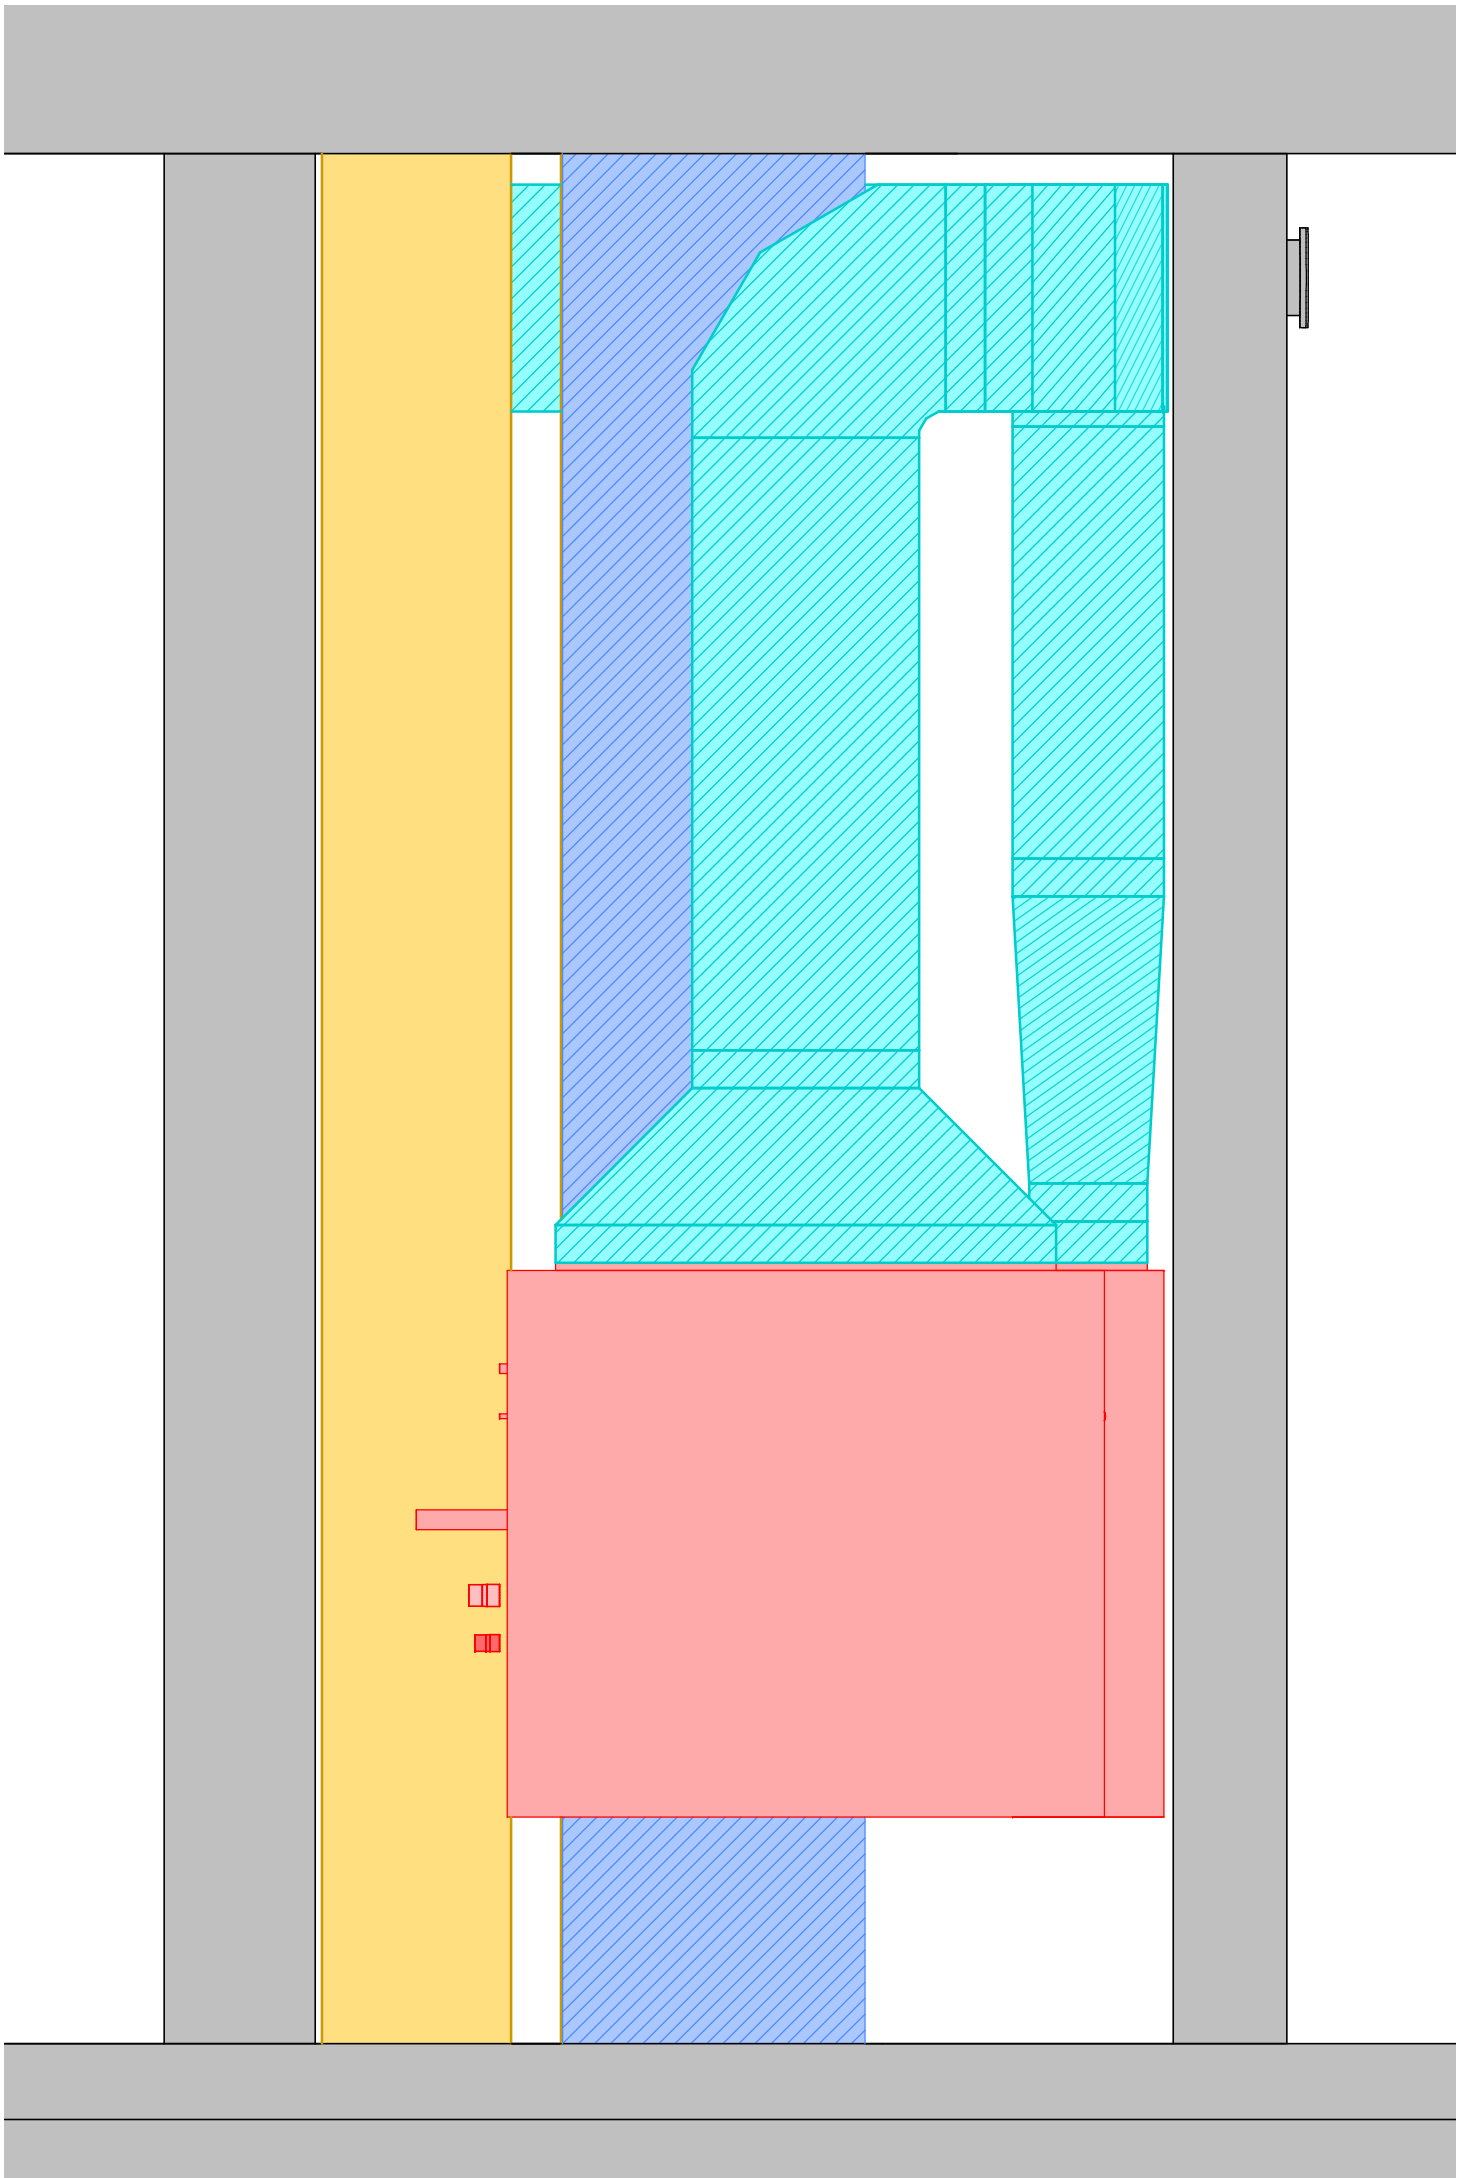



SECCIÓ 1

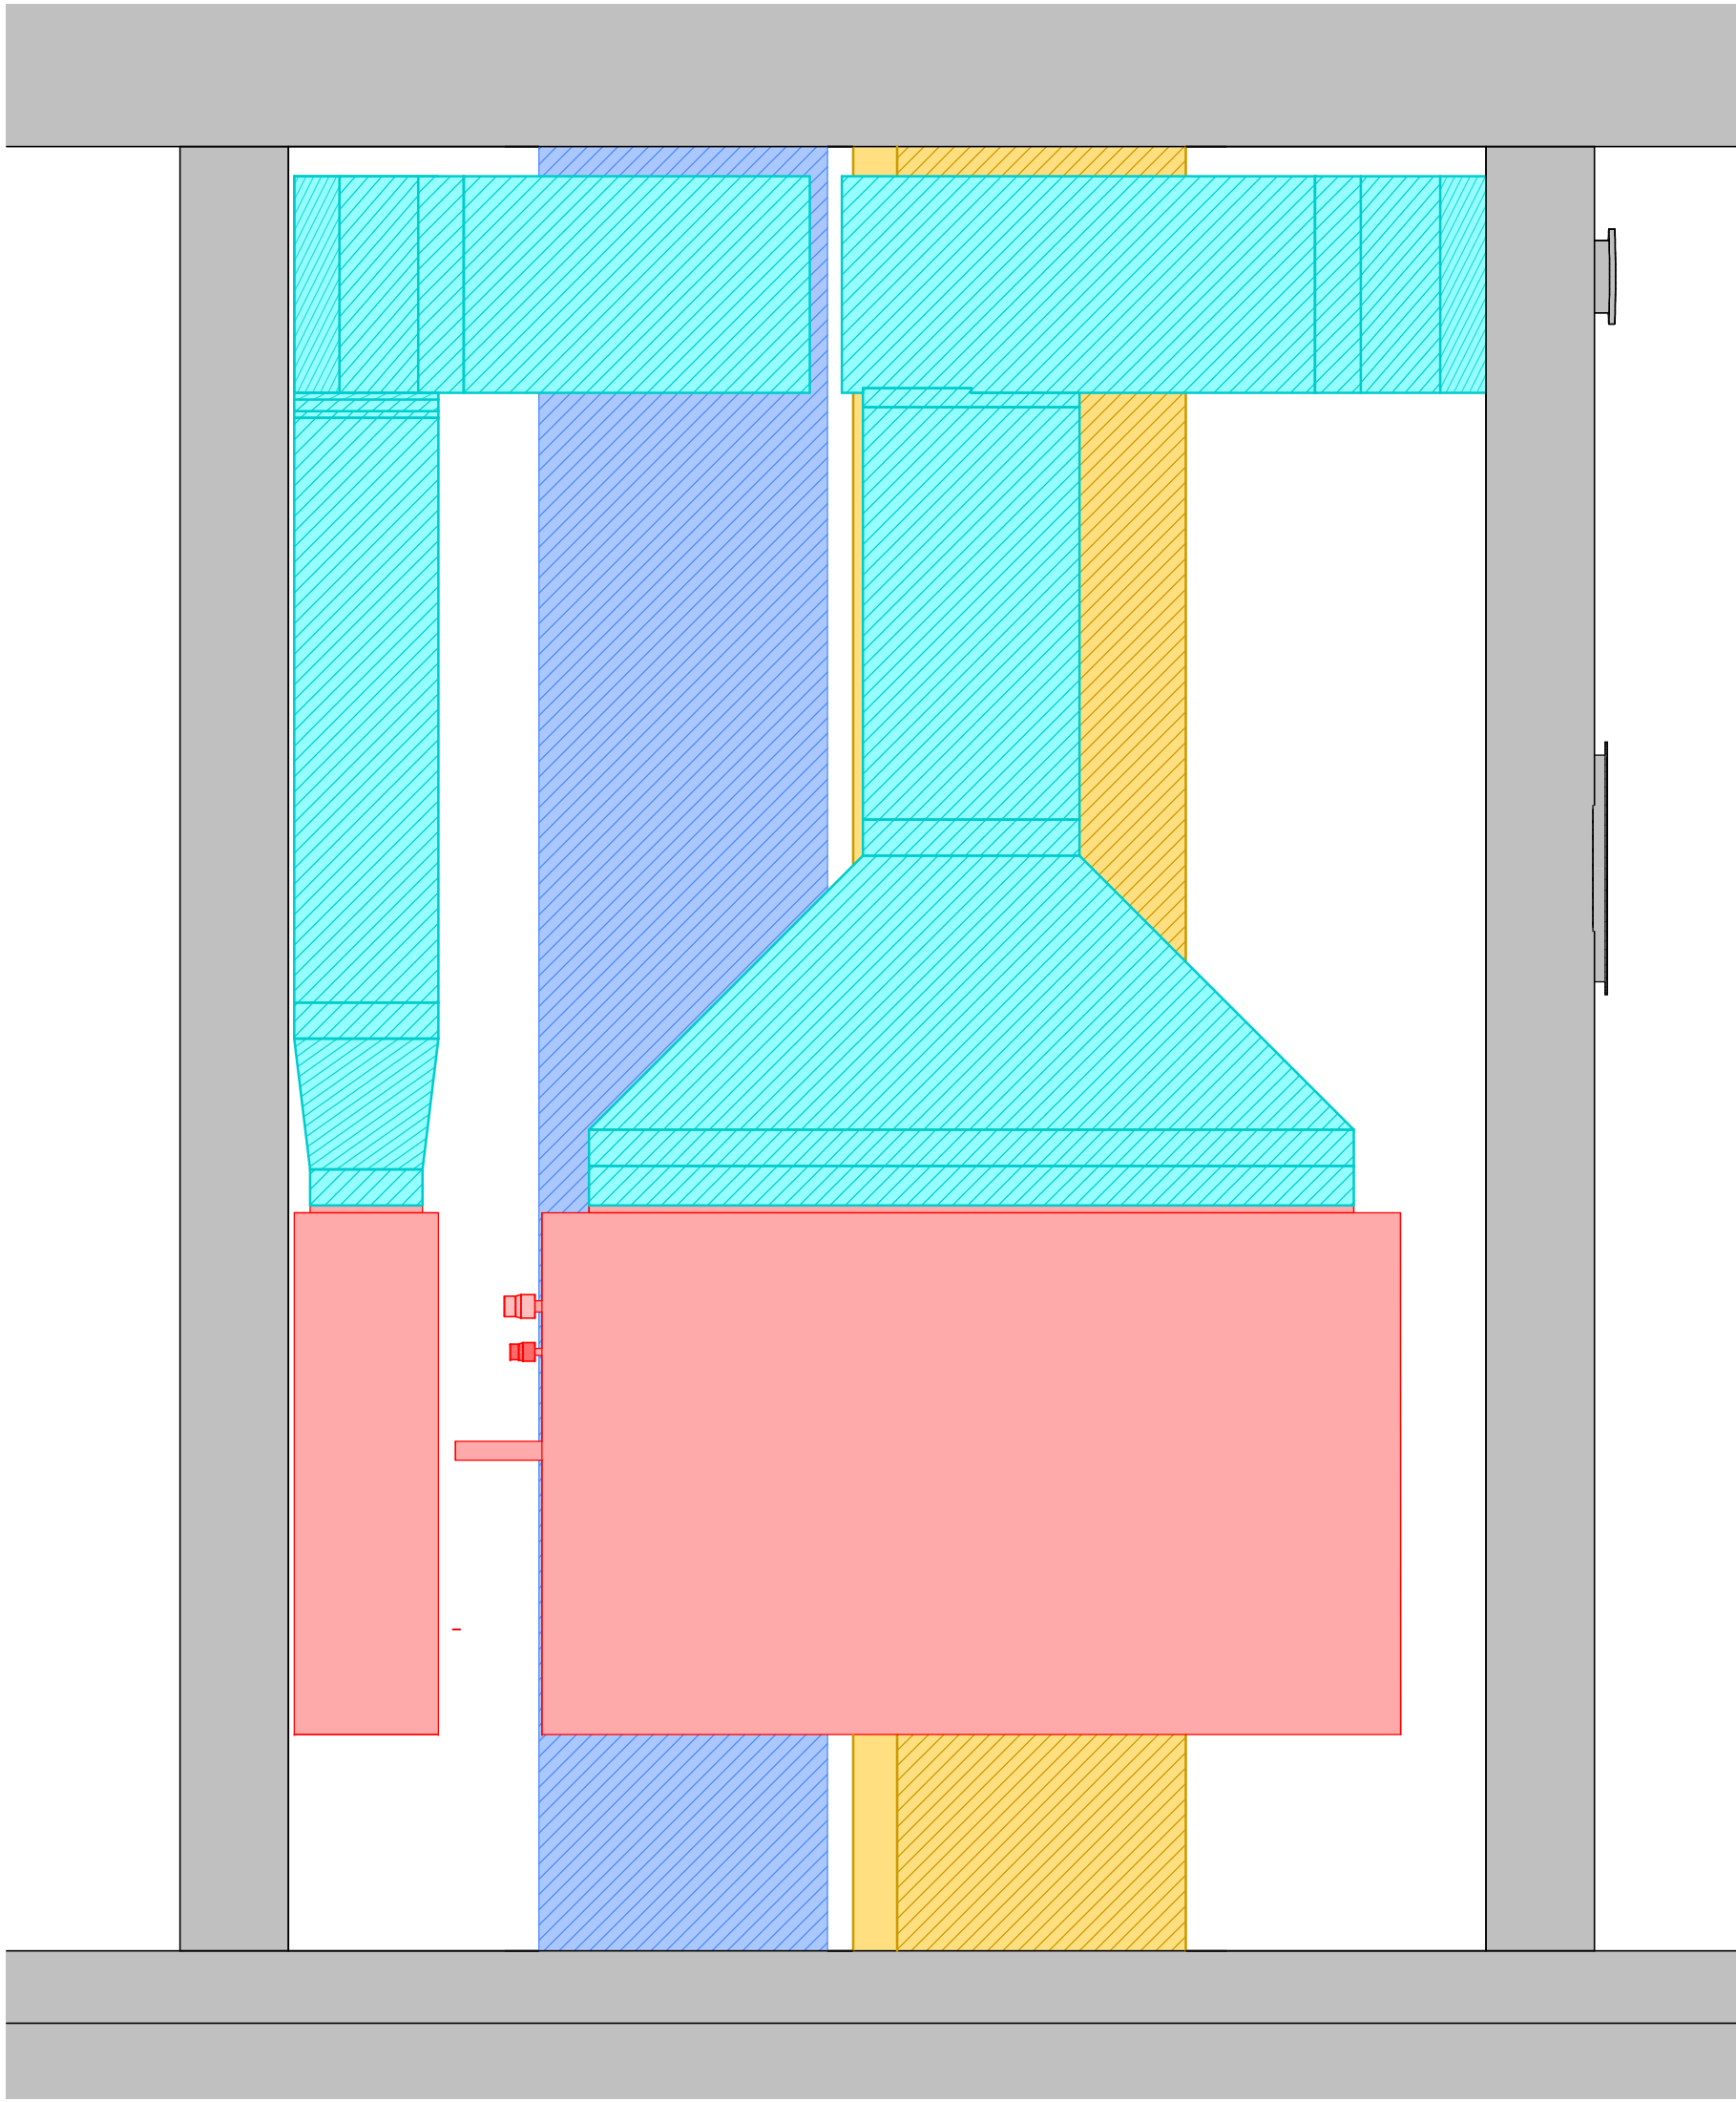

SECCIÓ 2

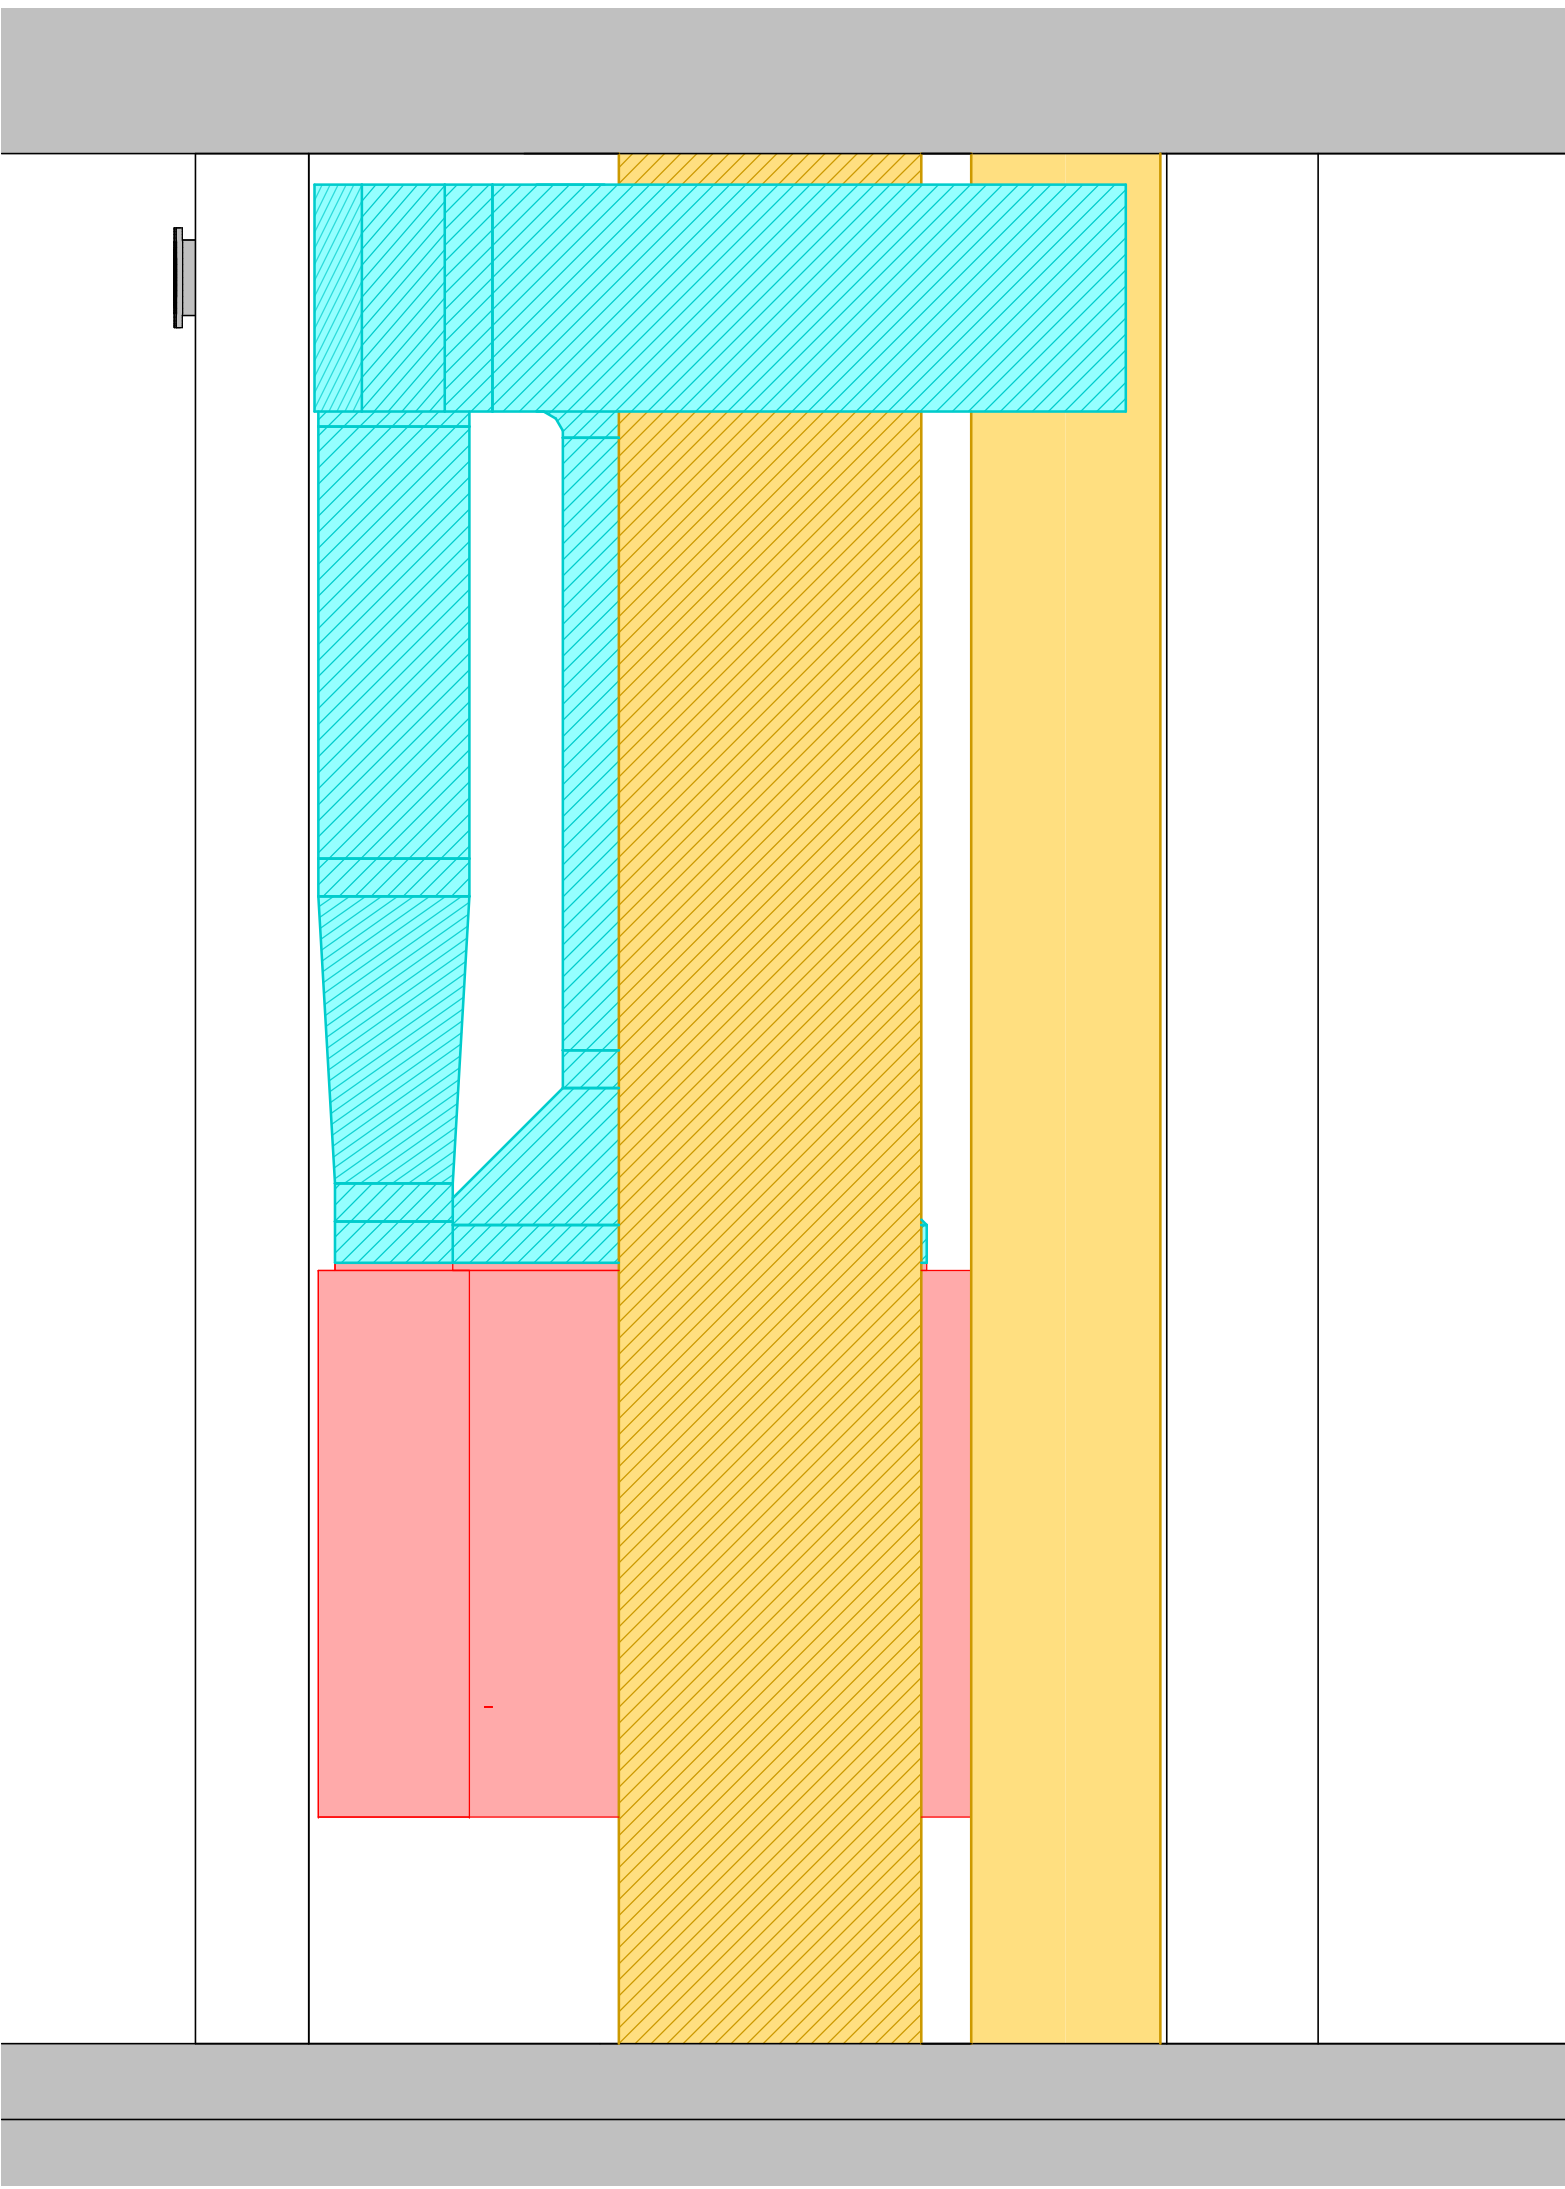

SECCIÓ 3

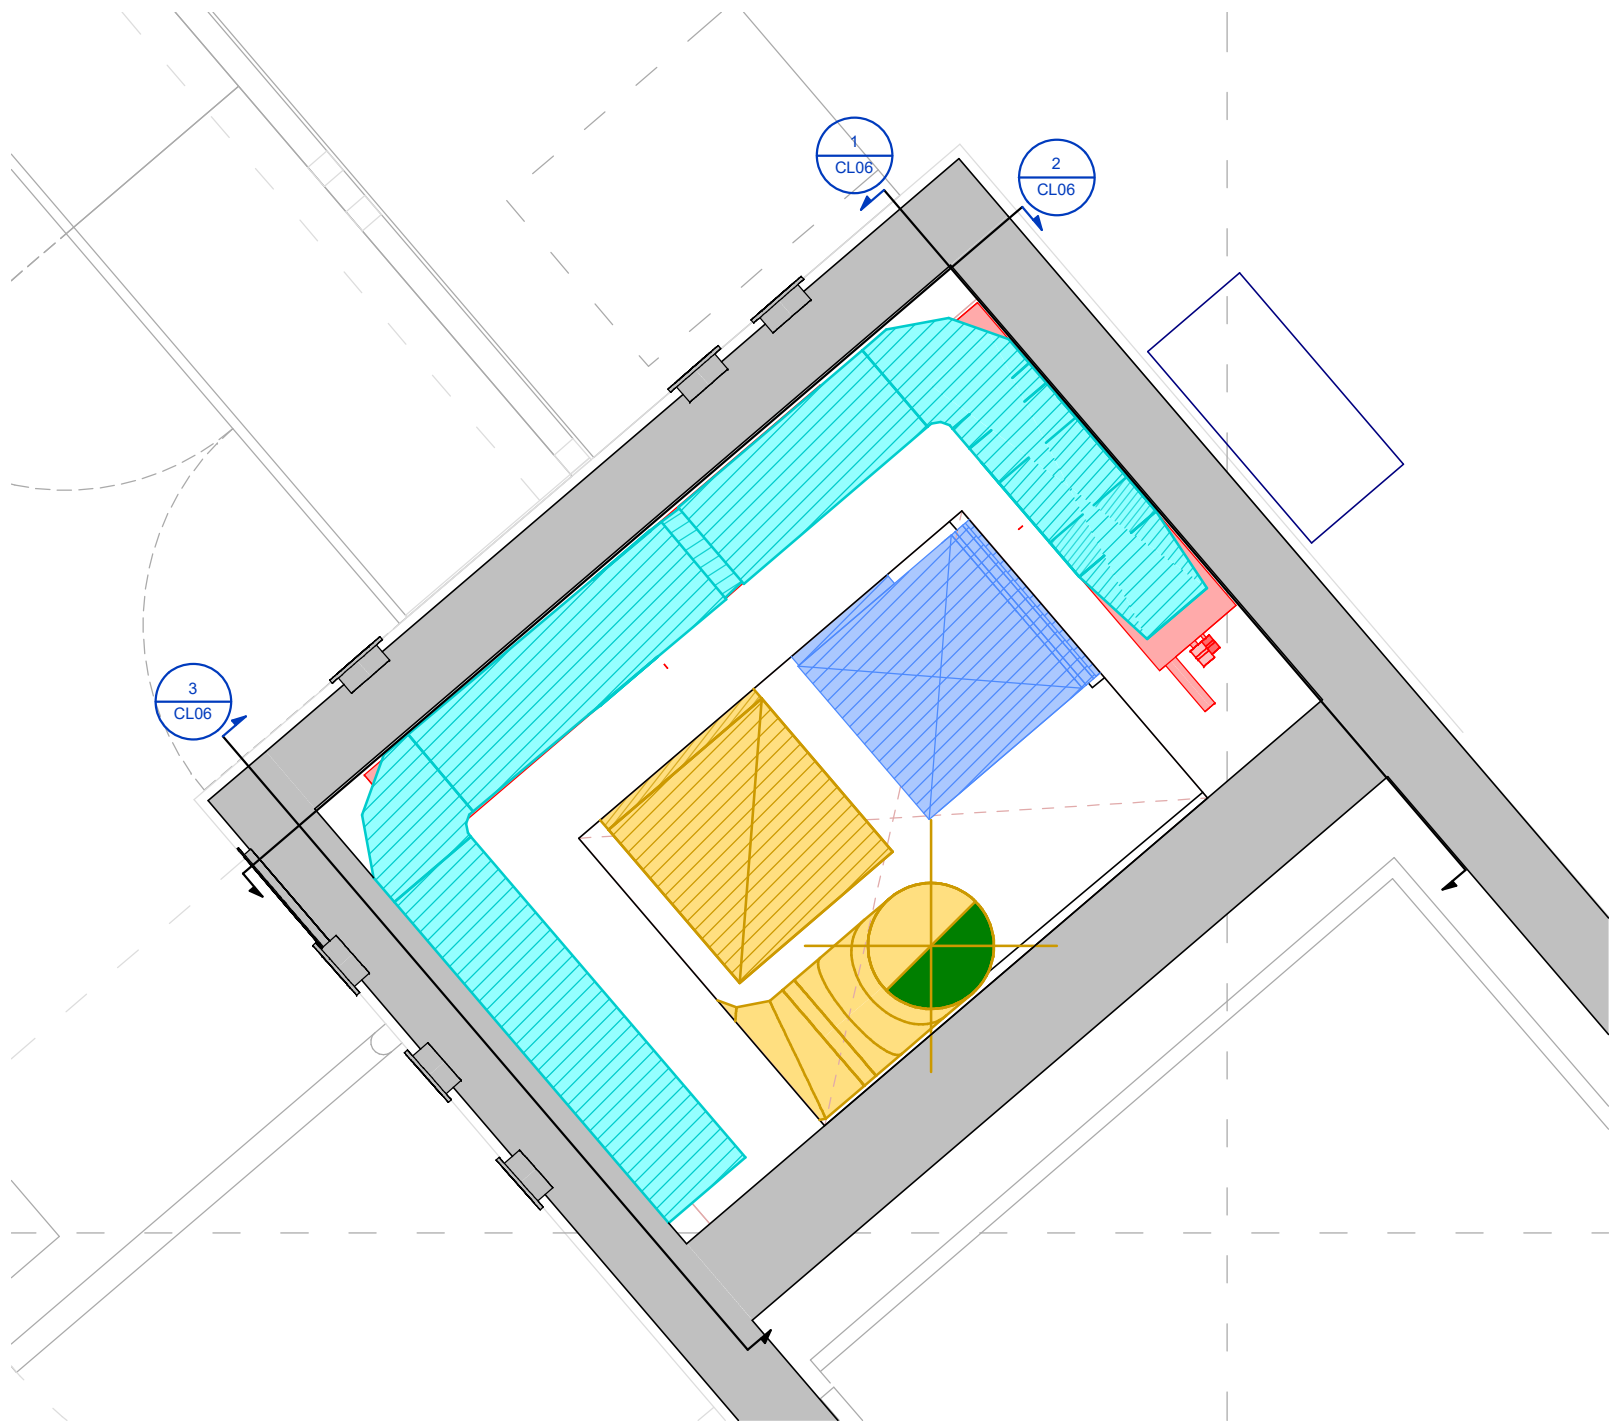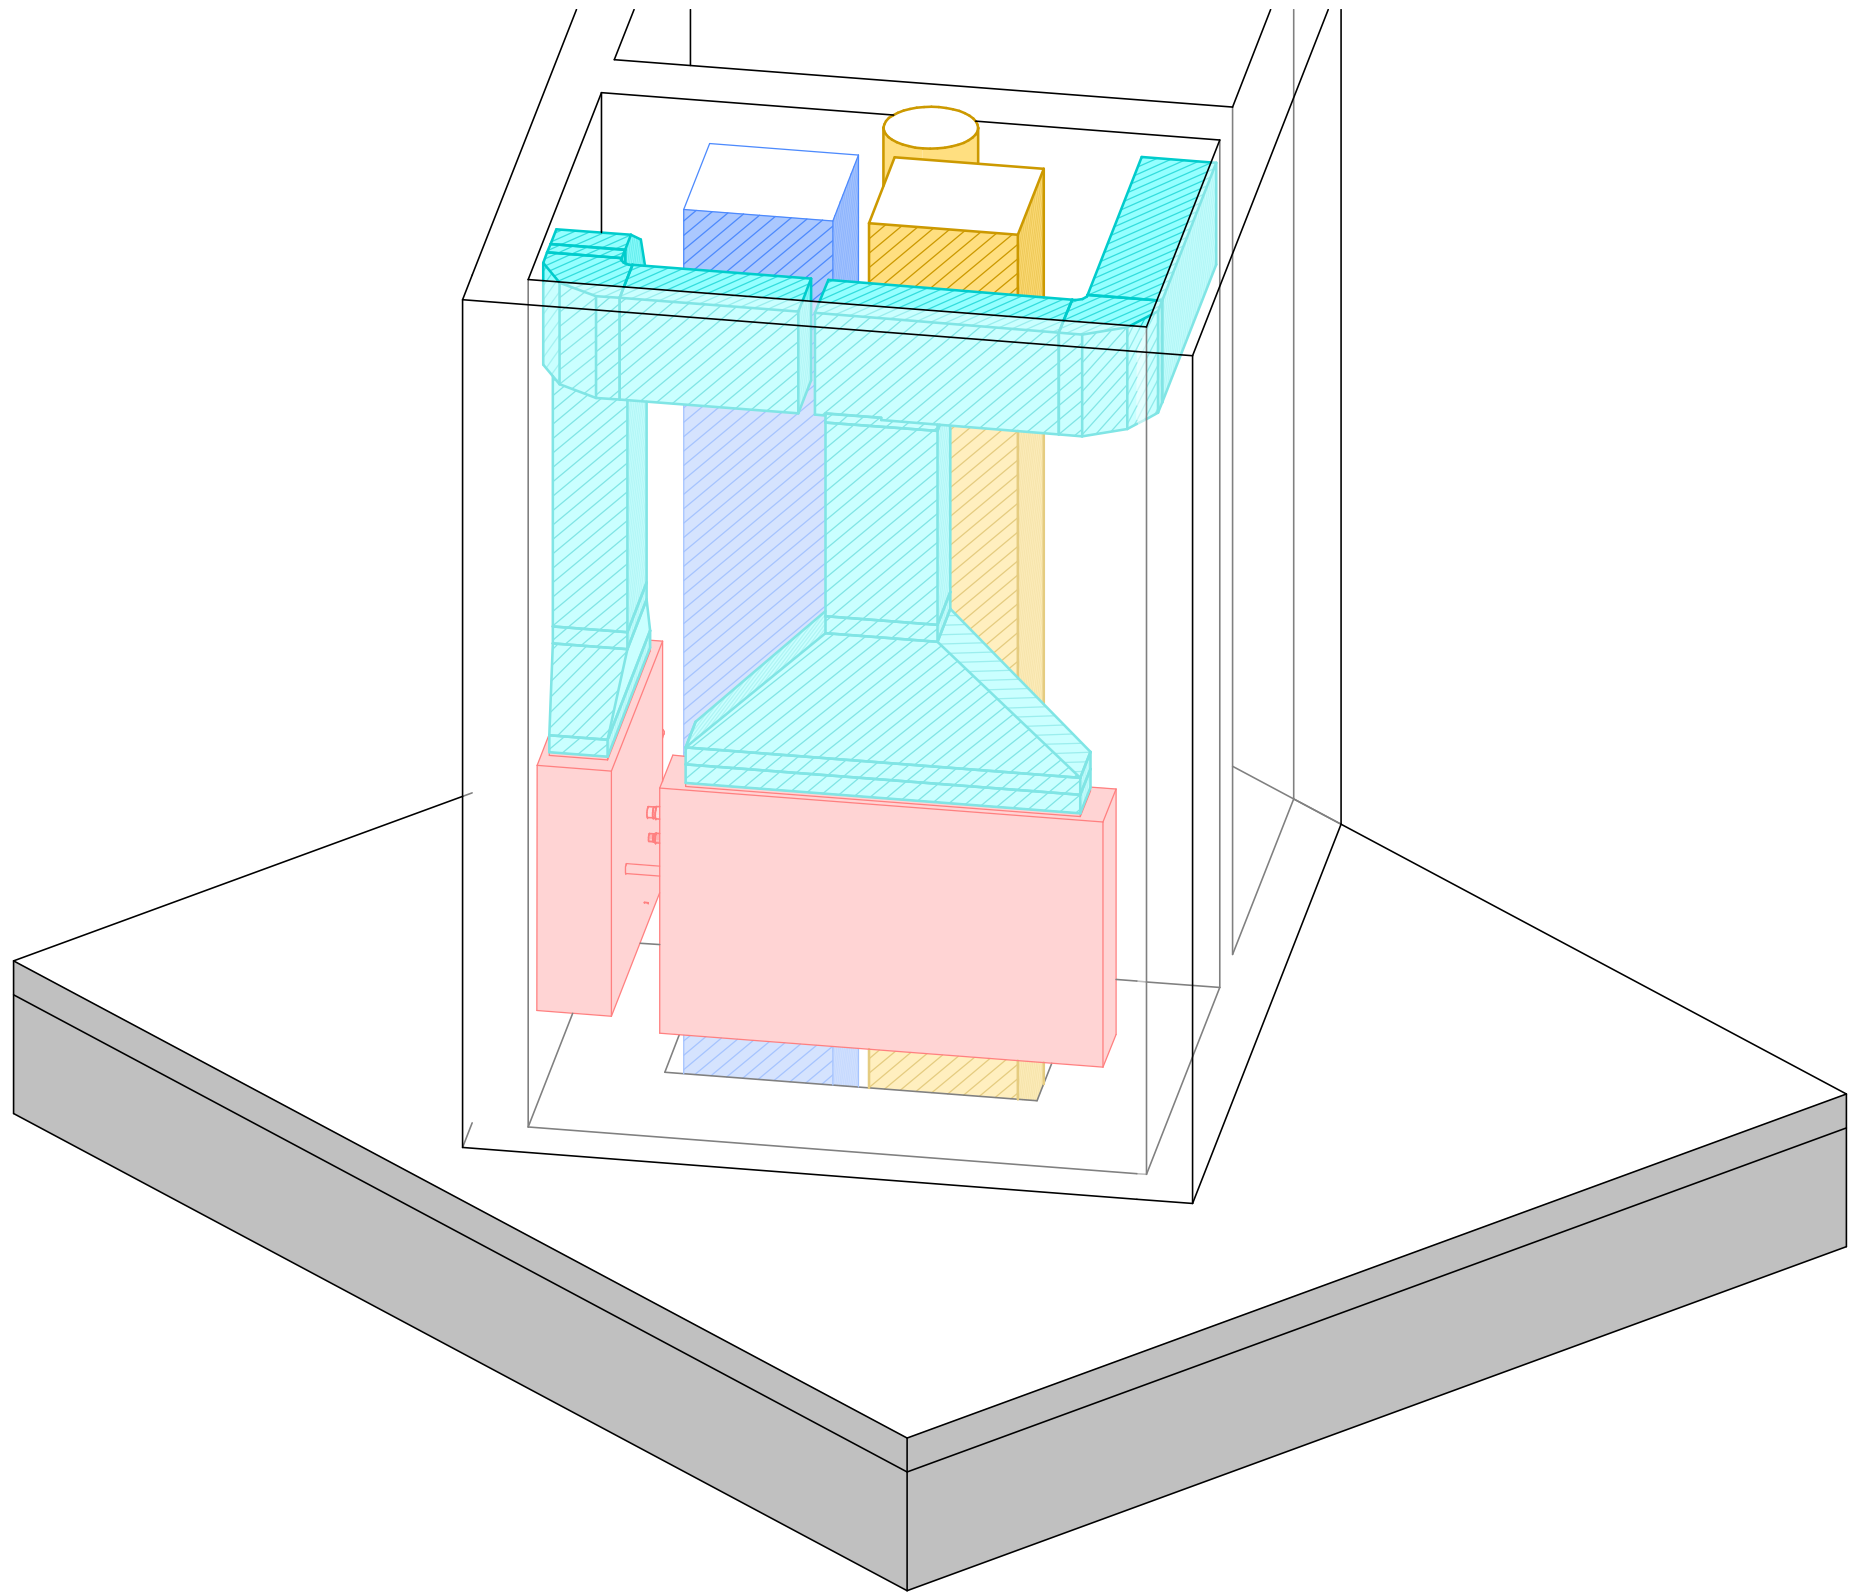

Client: BIM/SA Barcelona d'Infraestructures Municipals			 DOMINION Industry & Infrastructures		
Projecte: ADAPTACIÓ I ACTUALITZACIÓ DEL PROJECTE EXECUTIU DEL CTARRAGONA, 173 PER ADEQUAR-LO A LES NECESSITATS PROGRAMÀTIQUES DE UN SAIER (SERVEI D'ATENCIÓ A IMMIGRANTS, EMIGRANTS I REFUGIATS)					
Assumpte: AS-BUILT - CLIMATITZACIÓ CONDUCTES ALÇAT ASCENSOR					
Nº Plànol: CL06					
Nº Projecte: IIPR21-000376			Escala: Rev. AB 27.12.2023		
Full nº: 1 de 1			Cotes en:		
			Modificacions:		
			Rev.	Data	Descripció
			AB	27.12.2023	Revisió As-Built

C:\Users\lm.fabregat\Documents\IIPR22-000376 - BIMSA EDIF.C_TARRAGONA_MEP_mireia.fabregat.rvt

INSTALCIÓN DE CLIMATIZACIÓN

SISTEMA DE CONDUCTOS

- APORTACIÓN DE AIRE EXTERIOR (CHAPA)
- APORTACIÓN DE AIRE EXTERIOR (FIBRA)
- EXTRACCIÓN DE AIRE (CHAPA)
- EXTRACCIÓN DE AIRE (FIBRA)
- IMPULSIÓN DE AIRE CLIMATIZADO (CHAPA)
- IMPULSIÓN DE AIRE CLIMATIZADO (FIBRA)
- RETORNO DE AIRE CLIMATIZADO (CHAPA)
- RETORNO DE AIRE CLIMATIZADO (FIBRA)

TERMINAL D'AIRE	MODEL
BE01	STV-A-Ø100-SB-9010-SM-00
DL01	DSC-I-P-Z-01000-ASK-II-DK1-RAL9010-GD0-KHS-KVS-SDS-S1
DL02	DSC-I-P-Z-01500-ASK-II-DK1-RAL9010-GD0-KHS-KVS-SDS-S1
DR01	SERIE D20 8"
R01	PA-Z-03-08-00740-125-N-7035-VM-ER0
R02	PA-Z-03-08-00986-125-N-7035-VM-ER0
R03	PA-Z-03-08-01016-125-N-7035-VM-ER0
R04	PA-Z-03-08-01036-125-N-7035-VM-ER0
R05	PA-Z-03-08-01124-125-N-7035-VM-ER0

TERMINAL D'AIRE	MODEL
R06	PA-Z-03-08-01286-125-N-7035-VM-ER0
R07	MADEL BLADES_CXT_315
R08	MADEL BLADES_CXT_200
R09	MADEL BLADES_CXT_400
R10	DBBR-8-Z-1015-115-0350-SB-7035-L900-6-SM
TV01	WDA-D-100-SK-9010-DS1-R0-B0-BR-DV-0-E00-AA-000
TV02	WDA-D045-SK-9010-DS1-R0-B0-BR-DV-0-E00-AA-000

EQUIP	MODEL
1x1	RZAG50A
CR01	BS10Q14A
CR02	BS12Q14A
CR03	BS16Q14A
SPLIT 01	FTXM50R
SPLIT 02	FXAQ40A
UE01	REYQ12U
UE02	REYQ16U
UE03	REYQ14U
UE04	REYQ16U
UE05	RXYQ16U
UE07	RXYQ8U
UI01	FXSQ15A

EQUIP	MODEL
UI02	FXSQ20A
UI03	FXSQ25A
UI04	FXSQ32A
UI05	FXSQ40A
UI06	FXSQ50A
UI07	FXSQ63A
UI08	FXSQ100A
UI09	FXSQ125A
UI10	FXNQ20A
UI11	FXNQ32A
UI12	FXNQ40A
UI13	FXNQ63A

Client:		BIM/SA Barcelona d'Infraestructures Municipals		DOMINION Industry & Infrastructures		
Projecte:		ADAPTACIÓ I ACTUALITZACIÓ DEL PROJECTE EXECUTIU DEL CTÀRRAGONA, 173 PER ADEQUAR-LO A LES NECESSITATS PROGRAMÀTIQUES DE UN SAIER (SERVEI D'ATENCIÓ A IMMIGRANTS, EMIGRANTS I REFUGIATS)				
Assumpte:		AS-BUILT - CLIMATITZACIÓ CONDUCTES PLANTA ALTELL				

Este plano es propiedad de DOMINION INDUSTRY & INFRASTRUCTURES - Queda prohibida su reproducción parcial o total

C:\Users\lm.fabregat\Documents\IIPR22-000376 - BIMSA EDIF.C_TARRAGONA_MEP_mireia.fabregat.rvt

INSTALACIÓN DE CLIMATIZACIÓN

SISTEMA DE CONDUCTOS

- APORTACIÓN DE AIRE EXTERIOR (CHAPA)
- APORTACIÓN DE AIRE EXTERIOR (FIBRA)
- EXTRACCIÓN DE AIRE (CHAPA)
- EXTRACCIÓN DE AIRE (FIBRA)
- IMPULSIÓN DE AIRE CLIMATIZADO (CHAPA)
- IMPULSIÓN DE AIRE CLIMATIZADO (FIBRA)
- RETORNO DE AIRE CLIMATIZADO (CHAPA)
- RETORNO DE AIRE CLIMATIZADO (FIBRA)

TERMINAL D'AIRE	MODEL
BE01	STV-A-Ø100-SB-9010-SM-00
DL01	DSC-I-P-Z-01000-ASK-II-DK1-RAL9010-GD0-KHS-KVS-SDS-S1
DL02	DSC-I-P-Z-01500-ASK-II-DK1-RAL9010-GD0-KHS-KVS-SDS-S1
DR01	SERIE D20 8"
R01	PA-Z-03-08-00740-125-N-7035-VM-ER0
R02	PA-Z-03-08-00986-125-N-7035-VM-ER0
R03	PA-Z-03-08-01016-125-N-7035-VM-ER0
R04	PA-Z-03-08-01036-125-N-7035-VM-ER0
R05	PA-Z-03-08-01124-125-N-7035-VM-ER0

TERMINAL D'AIRE	MODEL
R06	PA-Z-03-08-01286-125-N-7035-VM-ER0
R07	MADEL BLADES_CXT_315
R08	MADEL BLADES_CXT_200
R09	MADEL BLADES_CXT_400
R10	DBBR-8-Z-1015-115-0350-SB-7035-L900-6-SM
TV01	WDA-D-100-SK-9010-DS1-R0-B0-BR-DV-0-E00-AA-000
TV02	WDA-D045-SK-9010-DS1-R0-B0-BR-DV-0-E00-AA-000

EQUIP	MODEL
1x1	RZAG50A
CR01	BS10Q14A
CR02	BS12Q14A
CR03	BS16Q14A
SPLIT 01	FTXM50R
SPLIT 02	FXAQ40A
UE01	REYQ12U
UE02	REYQ16U
UE03	REYQ14U
UE04	REYQ16U
UE05	RXYQ16U
UE07	RXYQ8U
UI01	FXSQ15A

EQUIP	MODEL
UI02	FXSQ20A
UI03	FXSQ25A
UI04	FXSQ32A
UI05	FXSQ40A
UI06	FXSQ50A
UI07	FXSQ63A
UI08	FXSQ100A
UI09	FXSQ125A
UI10	FXNQ20A
UI11	FXNQ32A
UI12	FXNQ40A
UI13	FXNQ63A

Client:		BIM/SA Barcelona d'Infraestructures Municipals		DOMINION Industry & Infrastructures																	
Projecte:		ADAPTACIÓ I ACTUALITZACIÓ DEL PROJECTE EXECUTIU DEL CTARRAGONA.173 PER ADEQUAR-LO A LES NECESSITATS PROGRAMÀTIQUES DE UN SAIER (SERVEI D'ATENCIÓ A IMMIGRANTS, EMIGRANTS I REFUGIATS)																			
Assumpte:		AS-BUILT - CLIMATITZACIÓ CONDUCTES PLANTA PRIMERA																			
				<table><tr><td></td><td>Data</td><td>Nom</td></tr><tr><td>Projectat</td><td>23.05.2023</td><td>S. Gil</td></tr><tr><td>Dibuixat</td><td>23.05.2023</td><td>M.F.G.</td></tr><tr><td>Revisat</td><td>23.05.2023</td><td>S. Gil</td></tr><tr><td>Verificat</td><td></td><td></td></tr></table>				Data	Nom	Projectat	23.05.2023	S. Gil	Dibuixat	23.05.2023	M.F.G.	Revisat	23.05.2023	S. Gil	Verificat		
	Data	Nom																			
Projectat	23.05.2023	S. Gil																			
Dibuixat	23.05.2023	M.F.G.																			
Revisat	23.05.2023	S. Gil																			
Verificat																					
				Modificacions:																	
Nº Plànol:		Nº Projecte:	Escala:	Rev.	Data	Descripció															
CL08		IIPR21-000376	A1 - 1:50	AB	27.12.2023	Revisió As-Built															
		Full nº:	Cotes en:	02	26.06.2023	Revisió general															
		1 de 1																			

C:\Users\m.fabregat\Documents\IIPR22-000376 - BIMSA EDIF.C_TARRAGONA_MEP_mireia.fabregat.rvt

INSTALACIÓN DE CLIMATIZACIÓN

SISTEMA DE CONDUCTOS

- APORTACIÓN DE AIRE EXTERIOR (CHAPA)
- APORTACIÓN DE AIRE EXTERIOR (FIBRA)
- EXTRACCIÓN DE AIRE (CHAPA)
- EXTRACCIÓN DE AIRE (FIBRA)
- IMPULSIÓN DE AIRE CLIMATIZADO (CHAPA)
- IMPULSIÓN DE AIRE CLIMATIZADO (FIBRA)
- RETORNO DE AIRE CLIMATIZADO (CHAPA)
- RETORNO DE AIRE CLIMATIZADO (FIBRA)

TERMINAL D'AIRE	MODEL
BE01	STV-A-Ø100-SB-9010-SM-00
DL01	DSC-I-P-Z-01000-ASK-II-DK1-RAL9010-GD0-KHS-KVS-SDS-S1
DL02	DSC-I-P-Z-01500-ASK-II-DK1-RAL9010-GD0-KHS-KVS-SDS-S1
DR01	SERIE D20 8"
R01	PA-Z-03-08-00740-125-N-7035-VM-ER0
R02	PA-Z-03-08-00986-125-N-7035-VM-ER0
R03	PA-Z-03-08-01016-125-N-7035-VM-ER0
R04	PA-Z-03-08-01036-125-N-7035-VM-ER0
R05	PA-Z-03-08-01124-125-N-7035-VM-ER0

TERMINAL D'AIRE	MODEL
R06	PA-Z-03-08-01286-125-N-7035-VM-ER0
R07	MADEL BLADES_CXT_315
R08	MADEL BLADES_CXT_200
R09	MADEL BLADES_CXT_400
R10	DBBR-8-Z-1015-115-0350-SB-7035-L900 6-SM
TV01	WDA-D-100-SK-9010-DS1-R0-B0-BR-DV 0-E00-AA-000
TV02	WDA-D045-SK-9010-DS1-R0-B0-BR-DV 0-E00-AA-000

EQUIP	MODEL
1x1	RZAG50A
CR01	BS10Q14A
CR02	BS12Q14A
CR03	BS16Q14A
SPLIT 01	FTXM50R
SPLIT 02	FXAQ40A
UE01	REYQ12U
UE02	REYQ16U
UE03	REYQ14U
UE04	REYQ16U
UE05	RXYQ16U
UE07	RXYQ8U
UI01	FXSQ15A

EQUIP	MODEL
UI02	FXSQ20A
UI03	FXSQ25A
UI04	FXSQ32A
UI05	FXSQ40A
UI06	FXSQ50A
UI07	FXSQ63A
UI08	FXSQ100A
UI09	FXSQ125A
UI10	FXNQ20A
UI11	FXNQ32A
UI12	FXNQ40A
UI13	FXNQ63A

Client:

BIM/SA

Barcelona d'Infraestructures Municipals

Projecte:

ADAPTACIÓ I ACTUALITZACIÓ DEL PROJECTE EXECUTIU DEL CTARRAGONA,173
PER ADEQUAR-LO A LES NECESSITATS PROGRAMÀTIQUES DE UN SAIER
(SERVEI D'ATENCIÓ A IMMIGRANTS, EMIGRANTS I REFUGIATS)

Assumpte:

AS-BUILT - CLIMATITZACIÓ

CONDUCTES PLANTA SEGONA

Nº Plànol:

CL09

Nº Projecte:

IIPR21-000376

Full nº:

1 de 1

Escala:

A1 - 1:50

Cotes en:

mm

<

Este plano es propiedad de DOMINION INDUSTRY & INFRASTRUCTURES - Queda prohibida su reproducción parcial o total

C:\Users\m.fabregat\Documents\IIPR22-000376 - BIMSA EDIF.C_TARRAGONA_MEP_mireia.fabregat.rvt

INSTALACIÓN DE CLIMATIZACIÓN

SISTEMA DE CONDUCTOS

- APORTACIÓN DE AIRE EXTERIOR (CHAPA)
- APORTACIÓN DE AIRE EXTERIOR (FIBRA)
- EXTRACCIÓN DE AIRE (CHAPA)
- EXTRACCIÓN DE AIRE (FIBRA)
- IMPULSIÓN DE AIRE CLIMATIZADO (CHAPA)
- IMPULSIÓN DE AIRE CLIMATIZADO (FIBRA)
- RETORNO DE AIRE CLIMATIZADO (CHAPA)
- RETORNO DE AIRE CLIMATIZADO (FIBRA)

TERMINAL D'AIRE	MODEL
BE01	STV-A-Ø100-SB-9010-SM-00
DL01	DSC-I-P-Z-01000-ASK-II-DK1-RAL9010-GD0-KHS-KVS-SDS-S1
DL02	DSC-I-P-Z-01500-ASK-II-DK1-RAL9010-GD0-KHS-KVS-SDS-S1
DR01	SERIE D20 8"
R01	PA-Z-03-08-00740-125-N-7035-VM-ER0
R02	PA-Z-03-08-00986-125-N-7035-VM-ER0
R03	PA-Z-03-08-01016-125-N-7035-VM-ER0
R04	PA-Z-03-08-01036-125-N-7035-VM-ER0
R05	PA-Z-03-08-01124-125-N-7035-VM-ER0

TERMINAL D'AIRE	MODEL
R06	PA-Z-03-08-01286-125-N-7035-VM-ER0
R07	MADEL BLADES_CXT_315
R08	MADEL BLADES_CXT_200
R09	MADEL BLADES_CXT_400
R10	DBBR-8-Z-1015-115-0350-SB-7035-L900 6-SM
TV01	WDA-D-100-SK-9010-DS1-R0-B0-BR-DV 0-E00-AA-000
TV02	WDA-D045-SK-9010-DS1-R0-B0-BR-DV 0-E00-AA-000

EQUIP	MODEL
1x1	RZAG50A
CR01	BS10Q14A
CR02	BS12Q14A
CR03	BS16Q14A
SPLIT 01	FTXM50R
SPLIT 02	FXAQ40A
UE01	REYQ12U
UE02	REYQ16U
UE03	REYQ14U
UE04	REYQ16U
UE05	RXYQ16U
UE07	RXYQ8U
UI01	FXSQ15A

EQUIP	MODEL
UI02	FXSQ20A
UI03	FXSQ25A
UI04	FXSQ32A
UI05	FXSQ40A
UI06	FXSQ50A
UI07	FXSQ63A
UI08	FXSQ100A
UI09	FXSQ125A
UI10	FXNQ20A
UI11	FXNQ32A
UI12	FXNQ40A
UI13	FXNQ63A

Client: BIM/SA Barcelona d'Infraestructures Municipals			 DOMINION Industry & Infrastructures																	
Projecte: ADAPTACIÓ I ACTUALITZACIÓ DEL PROJECTE EXECUTIU DEL CTARRAGONA, 173 PER ADEQUAR-LO A LES NECESSITATS PROGRAMÀTIQUES DE UN SAIER (SERVEI D'ATENCIÓ A IMMIGRANTS, EMIGRANTS I REFUGIATS)																				
Assumpte: AS-BUILT - CLIMATITZACIÓ CONDUCTES PLANTA COBERTA			<table><tr><th colspan="2">Data</th><th>Nom</th></tr><tr><td>Projectat</td><td>04.07.2023</td><td>S.GIL</td></tr><tr><td>Dibuixat</td><td>04.07.2023</td><td>M.F.G</td></tr><tr><td>Revisat</td><td>04.07.2023</td><td>S.GIL</td></tr><tr><td>Verificat</td><td></td><td></td></tr></table>			Data		Nom	Projectat	04.07.2023	S.GIL	Dibuixat	04.07.2023	M.F.G	Revisat	04.07.2023	S.GIL	Verificat		
Data		Nom																		
Projectat	04.07.2023	S.GIL																		
Dibuixat	04.07.2023	M.F.G																		
Revisat	04.07.2023	S.GIL																		
Verificat																				
			Modificacions:																	
Nº Plànol:		Nº Projecte:	Escala:																	
CL11		IIPR21-000376	A1 - 1:50																	
		Full nº:	Cotes en:																	
		1 de 1	mm																	
			Rev.	Data	Descripció															
			AB	27.12.2023	Revisió As-Built															

Este plano es propiedad de DOMINION INDUSTRY & INFRASTRUCTURES - Queda prohibida su reproducción parcial o total

C:\Users\lm.fabregat\Documents\IIPR22-000376 - BIMSA EDIF.C_TARRAGONA_MEP_mireia.fabregat.rvt

INSTALACIÓN DE CLIMATIZACIÓN

SISTEMA DE CONDUCTOS

- APORTACIÓN DE AIRE EXTERIOR (CHAPA)
- APORTACIÓN DE AIRE EXTERIOR (FIBRA)
- EXTRACCIÓN DE AIRE (CHAPA)
- EXTRACCIÓN DE AIRE (FIBRA)
- IMPULSIÓN DE AIRE CLIMATIZADO (CHAPA)
- IMPULSIÓN DE AIRE CLIMATIZADO (FIBRA)
- RETORNO DE AIRE CLIMATIZADO (CHAPA)
- RETORNO DE AIRE CLIMATIZADO (FIBRA)

TERMINAL D'AIRE	MODEL
BE01	STV-A-Ø100-SB-9010-SM-00
DL01	DSC-I-P-Z-01000-ASK-II-DK1-RAL9010-GD0-KHS-KVS-SDS-S1
DL02	DSC-I-P-Z-01500-ASK-II-DK1-RAL9010-GD0-KHS-KVS-SDS-S1
DR01	SERIE D20 8"
R01	PA-Z-03-08-00740-125-N-7035-VM-ER0
R02	PA-Z-03-08-00986-125-N-7035-VM-ER0
R03	PA-Z-03-08-01016-125-N-7035-VM-ER0
R04	PA-Z-03-08-01036-125-N-7035-VM-ER0
R05	PA-Z-03-08-01124-125-N-7035-VM-ER0

TERMINAL D'AIRE	MODEL
R06	PA-Z-03-08-01286-125-N-7035-VM-ER0
R07	MADEL BLADES_CXT_315
R08	MADEL BLADES_CXT_200
R09	MADEL BLADES_CXT_400
R10	DBBR-8-Z-1015-115-0350-SB-7035-L900 6-SM
TV01	WDA-D-100-SK-9010-DS1-R0-B0-BR-DV 0-E00-AA-000
TV02	WDA-D045-SK-9010-DS1-R0-B0-BR-DV 0-E00-AA-000

EQUIP	MODEL
1x1	RZAG50A
CR01	BS10Q14A
CR02	BS12Q14A
CR03	BS16Q14A
SPLIT 01	FTXM50R
SPLIT 02	FXAQ40A
UE01	REYQ12U
UE02	REYQ16U
UE03	REYQ14U
UE04	REYQ16U
UE05	RXYQ16U
UE07	RXYQ8U
UI01	FXSQ15A

EQUIP	MODEL
UI02	FXSQ20A
UI03	FXSQ25A
UI04	FXSQ32A
UI05	FXSQ40A
UI06	FXSQ50A
UI07	FXSQ63A
UI08	FXSQ100A
UI09	FXSQ125A
UI10	FXNQ20A
UI11	FXNQ32A
UI12	FXNQ40A
UI13	FXNQ63A

Client:		BIM/SA Barcelona d'Infraestructures Municipals		DOMINION Industry & Infrastructures																
Projecte:		ADAPTACIÓ I ACTUALITZACIÓ DEL PROJECTE EXECUTIU DEL CTARRAGONA.173 PER ADEQUAR-LO A LES NECESSITATS PROGRAMÀTIQUES DE UN SAIER (SERVEI D'ATENCIÓ A IMMIGRANTS, EMIGRANTS I REFUGIATS)																		
Assumpte:		AS-BUILT - CLIMATITZACIÓ CONDUCTES PLANTA COBERTA		<table><thead><tr><th colspan="2">Data</th><th>Nom</th></tr></thead><tbody><tr><td>Projectat</td><td>04.07.2023</td><td>S.GIL</td></tr><tr><td>Dibuixat</td><td>04.07.2023</td><td>M.F.G</td></tr><tr><td>Revisat</td><td>04.07.2023</td><td>S.GIL</td></tr><tr><td>Verificat</td><td></td><td></td></tr></tbody></table>		Data		Nom	Projectat	04.07.2023	S.GIL	Dibuixat	04.07.2023	M.F.G	Revisat	04.07.2023	S.GIL	Verificat		
Data		Nom																		
Projectat	04.07.2023	S.GIL																		
Dibuixat	04.07.2023	M.F.G																		
Revisat	04.07.2023	S.GIL																		
Verificat																				
Nº Plànol:		Nº Projecte:	Escala:	Modificacions:																
CL12		IIPR21-000376	A1 - 1:50	Rev.	Data															
		Full nº:	Cotes en:	AB	27.12.23															
		1 de 1	mm		Revisió As-Built															

C:\Users\m.fabregat\Documents\IIPR22-000376 - BIMSA EDIF.C_TARRAGONA_MEP_mireia.fabregat.rvt

INSTALACIÓN DE CLIMATIZACIÓN

SISTEMA DE CONDUCTOS

- APORTACIÓN DE AIRE EXTERIOR (CHAPA)
- APORTACIÓN DE AIRE EXTERIOR (FIBRA)
- EXTRACCIÓN DE AIRE (CHAPA)
- EXTRACCIÓN DE AIRE (FIBRA)
- IMPULSIÓN DE AIRE CLIMATIZADO (CHAPA)
- IMPULSIÓN DE AIRE CLIMATIZADO (FIBRA)
- RETORNO DE AIRE CLIMATIZADO (CHAPA)
- RETORNO DE AIRE CLIMATIZADO (FIBRA)

TERMINAL D'AIRE	MODEL
BE01	STV-A-Ø100-SB-9010-SM-00
DL01	DSC-I-P-Z-01000-ASK-II-DK1-RAL9010-GD0-KHS-KVS-SDS-S1
DL02	DSC-I-P-Z-01500-ASK-II-DK1-RAL9010-GD0-KHS-KVS-SDS-S1
DR01	SERIE D20 8"
R01	PA-Z-03-08-00740-125-N-7035-VM-ER0
R02	PA-Z-03-08-00986-125-N-7035-VM-ER0
R03	PA-Z-03-08-01016-125-N-7035-VM-ER0
R04	PA-Z-03-08-01036-125-N-7035-VM-ER0
R05	PA-Z-03-08-01124-125-N-7035-VM-ER0

TERMINAL D'AIRE	MODEL
R06	PA-Z-03-08-01286-125-N-7035-VM-ER0
R07	MADEL BLADES_CXT_315
R08	MADEL BLADES_CXT_200
R09	MADEL BLADES_CXT_400
R10	DBBR-8-Z-1015-115-0350-SB-7035-L900-6-SM
TV01	WDA-D-100-SK-9010-DS1-R0-B0-BR-DV-0-E00-AA-000
TV02	WDA-D045-SK-9010-DS1-R0-B0-BR-DV-0-E00-AA-000





EQUIP	MODEL
1x1	RZAG50A
CR01	BS10Q14A
CR02	BS12Q14A
CR03	BS16Q14A
SPLIT 01	FTXM50R
SPLIT 02	FXAQ40A
UE01	REYQ12U
UE02	REYQ16U
UE03	REYQ14U
UE04	REYQ16U
UE05	RXYQ16U
UE07	RXYQ8U
UI01	FXSQ15A

EQUIP	MODEL
UI02	FXSQ20A
UI03	FXSQ25A
UI04	FXSQ32A
UI05	FXSQ40A
UI06	FXSQ50A
UI07	FXSQ63A
UI08	FXSQ100A
UI09	FXSQ125A
UI10	FXNQ20A
UI11	FXNQ32A
UI12	FXNQ40A
UI13	FXNQ63A

Client:		BIM/SA Barcelona d'Infraestructures Municipals		DOMINION Industry & Infrastructures	
Projecte:		ADAPTACIÓ I ACTUALITZACIÓ DEL PROJECTE EXECUTIU DEL CTARRAGONA.173 PER ADEQUAR-LO A LES NECESSITATS PROGRAMÀTIQUES DE UN SAIER (SERVEI D'ATENCIÓ A IMMIGRANTS, EMIGRANTS I REFUGIATS)			
Assumpte:		AS-BUILT - CLIMATITZACIÓ		Projectat	
		CONDUCTES PLANTA COBERTA		23.02.2023	
				Dibuixat	
				23.02.2023	
				Revisat	
				23.02.2023	
				Verificat	
		Modificacions:			
Nº Plànol:		Nº Projecte:	Escala:	Rev.	Data
CL13		IIPR21-000376	A1 - 1:50	AB	27.12.2023
		Full nº:	Cotes en:	Descripció	
		1 de 1	mm	Revisió As-Built	
Este plano es propiedad de DOMINION INDUSTRY & INFRAESTRUCTURAS. Queda prohibido su reproducción parcial o total.					

Este plano es propiedad de DOMINION INDUSTRY & INFRASTRUCTURES - Queda prohibida su reproducción parcial o total

C:\Users\lm.fabregat\Documents\IIPR22-000376 - BIMSA EDIF.C_TARRAGONA_MEP_mireia.fabregat.rvt

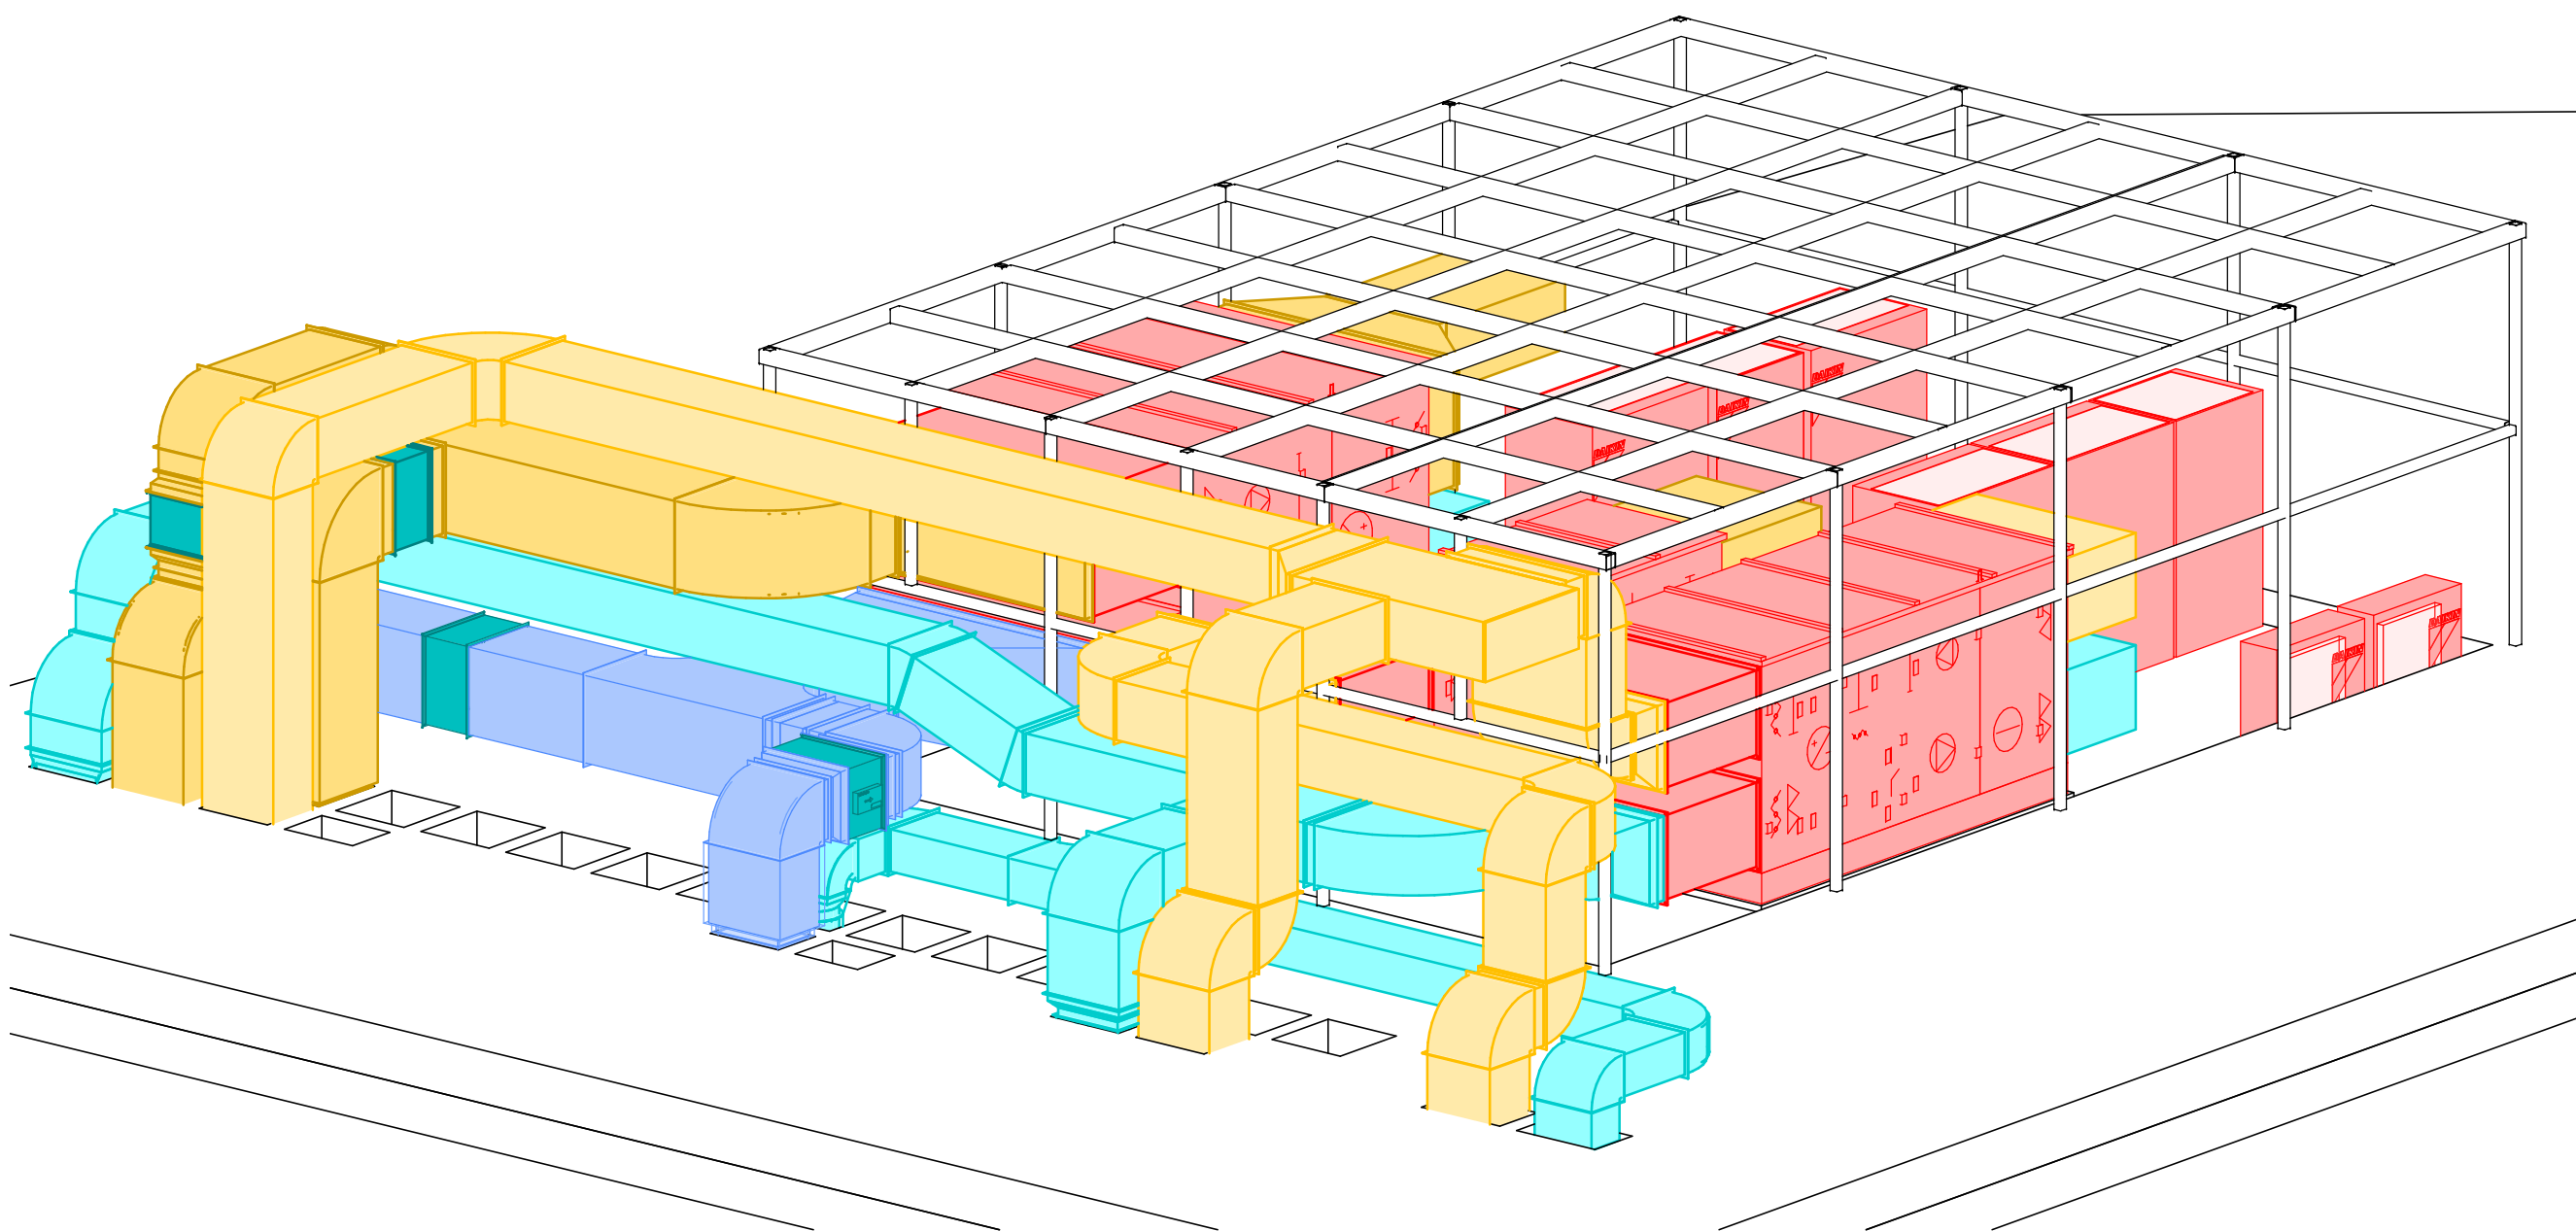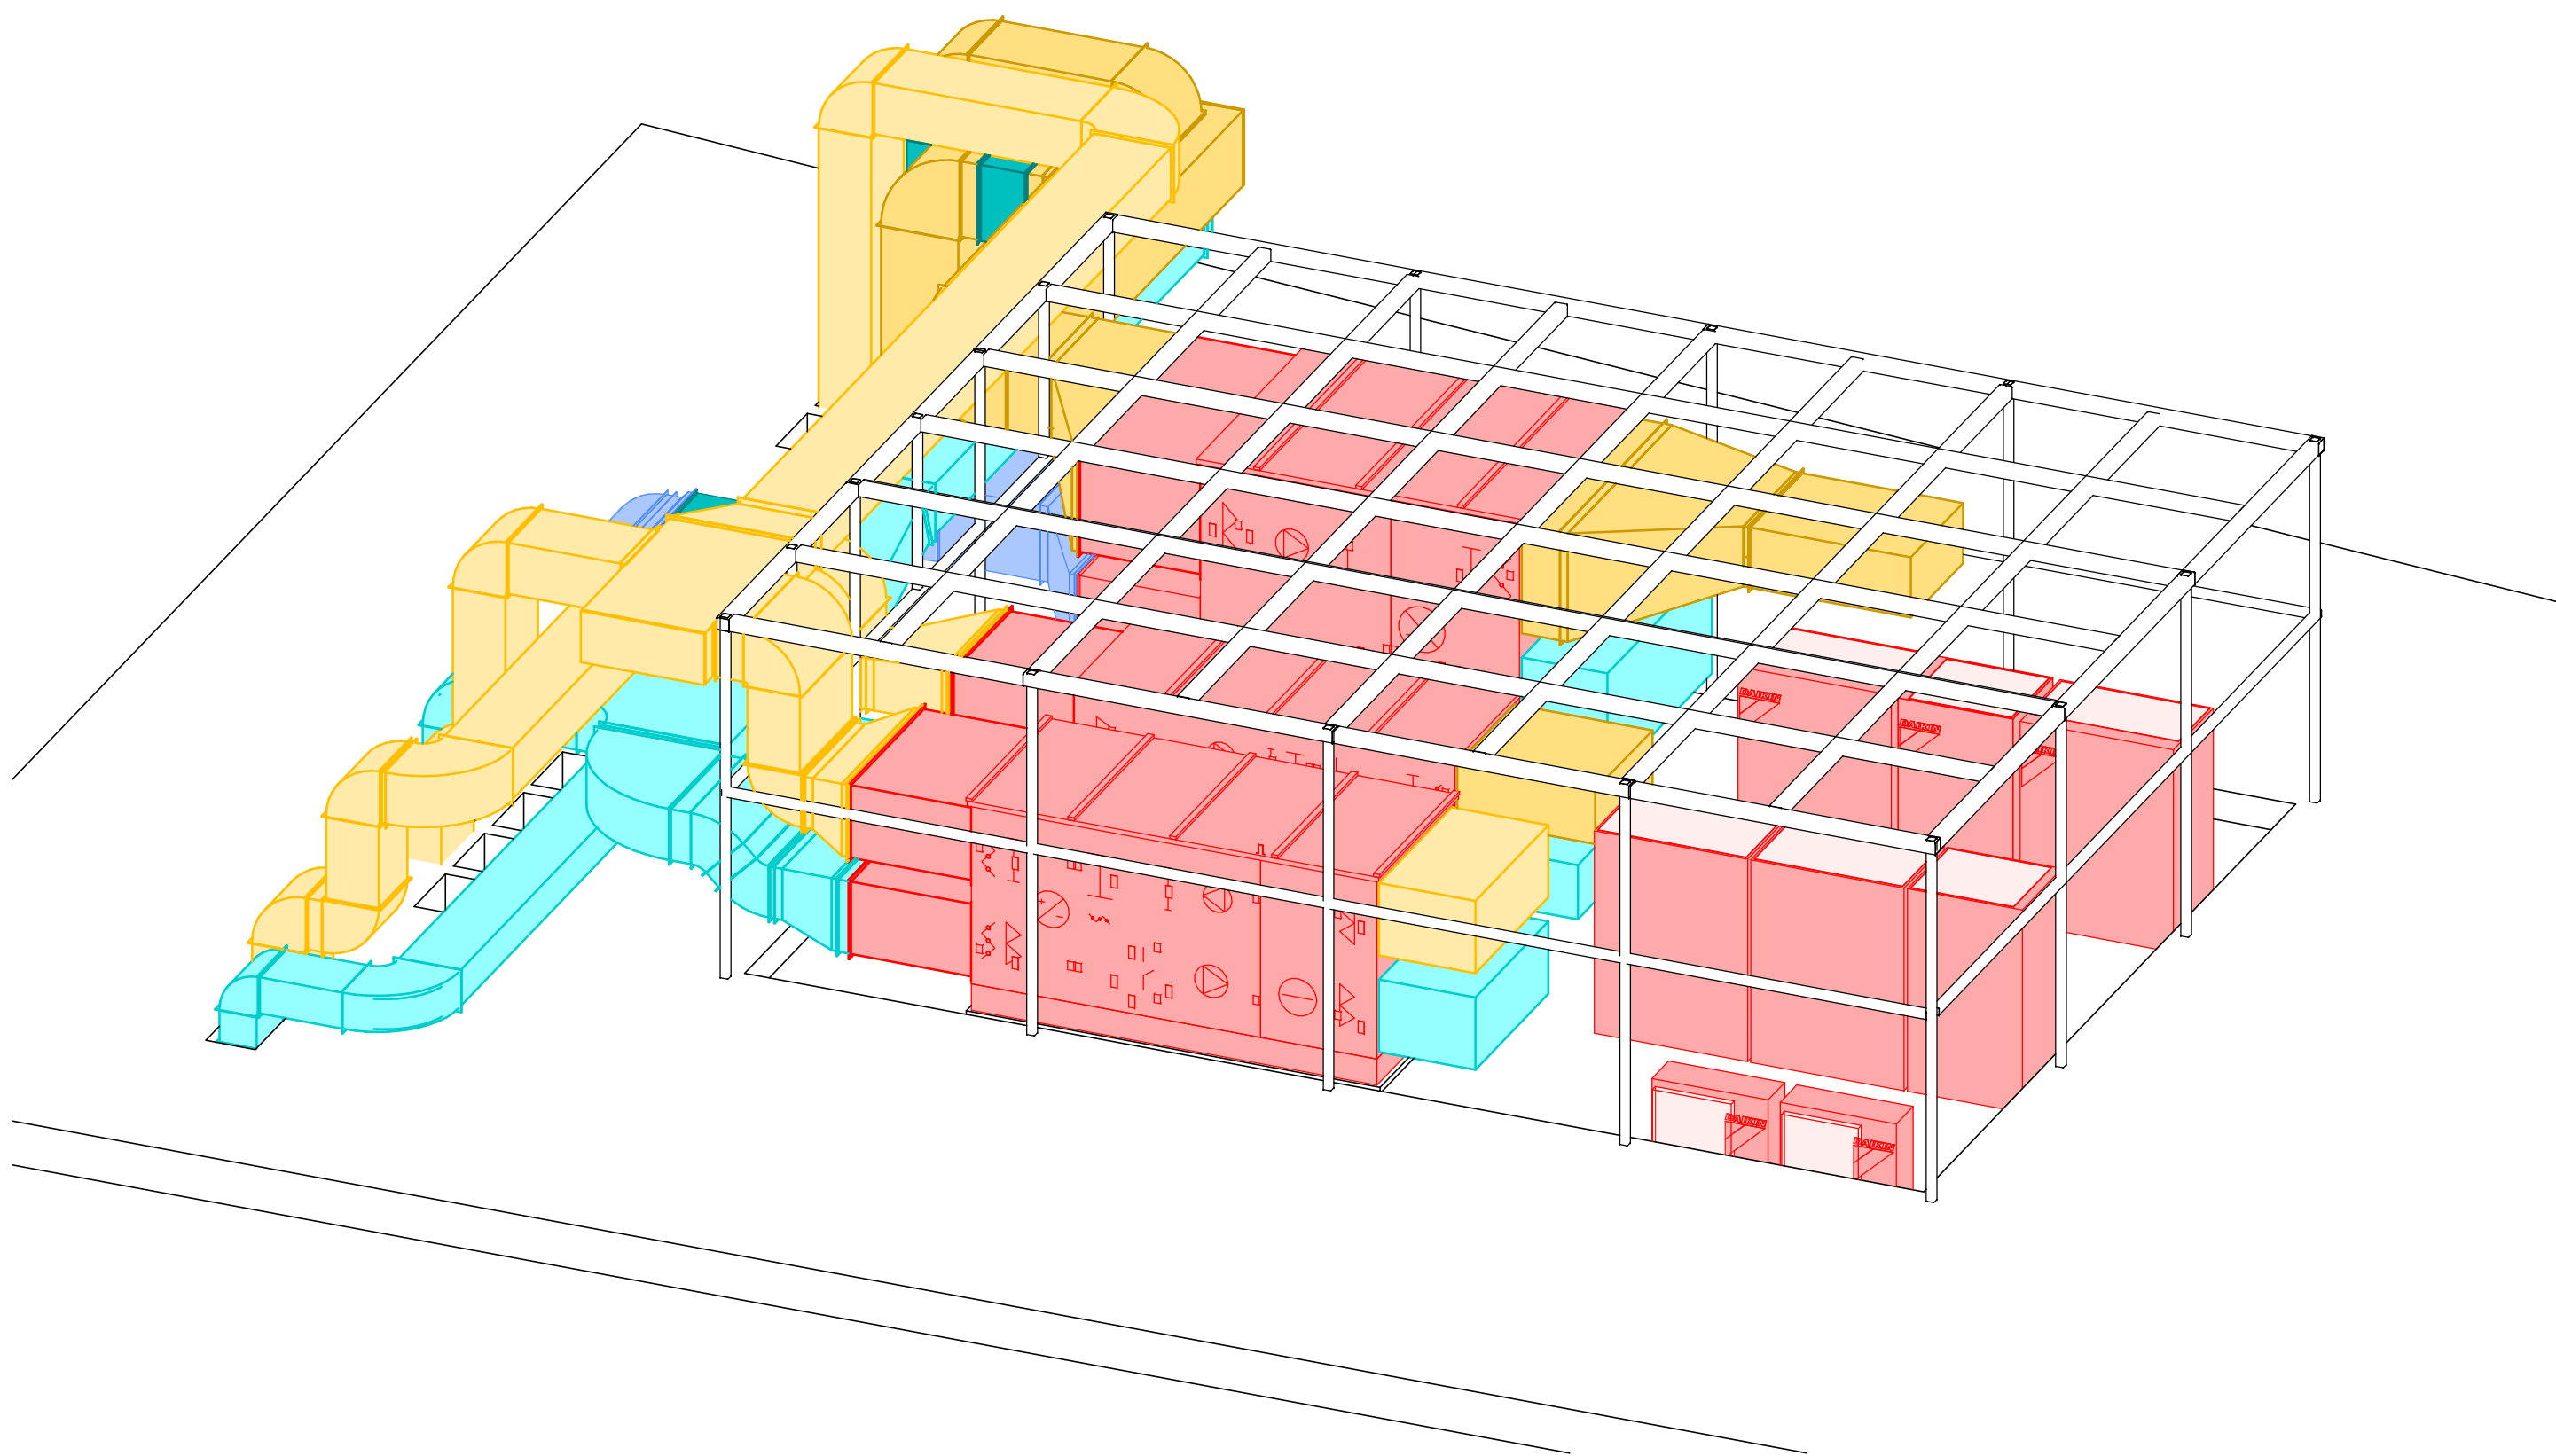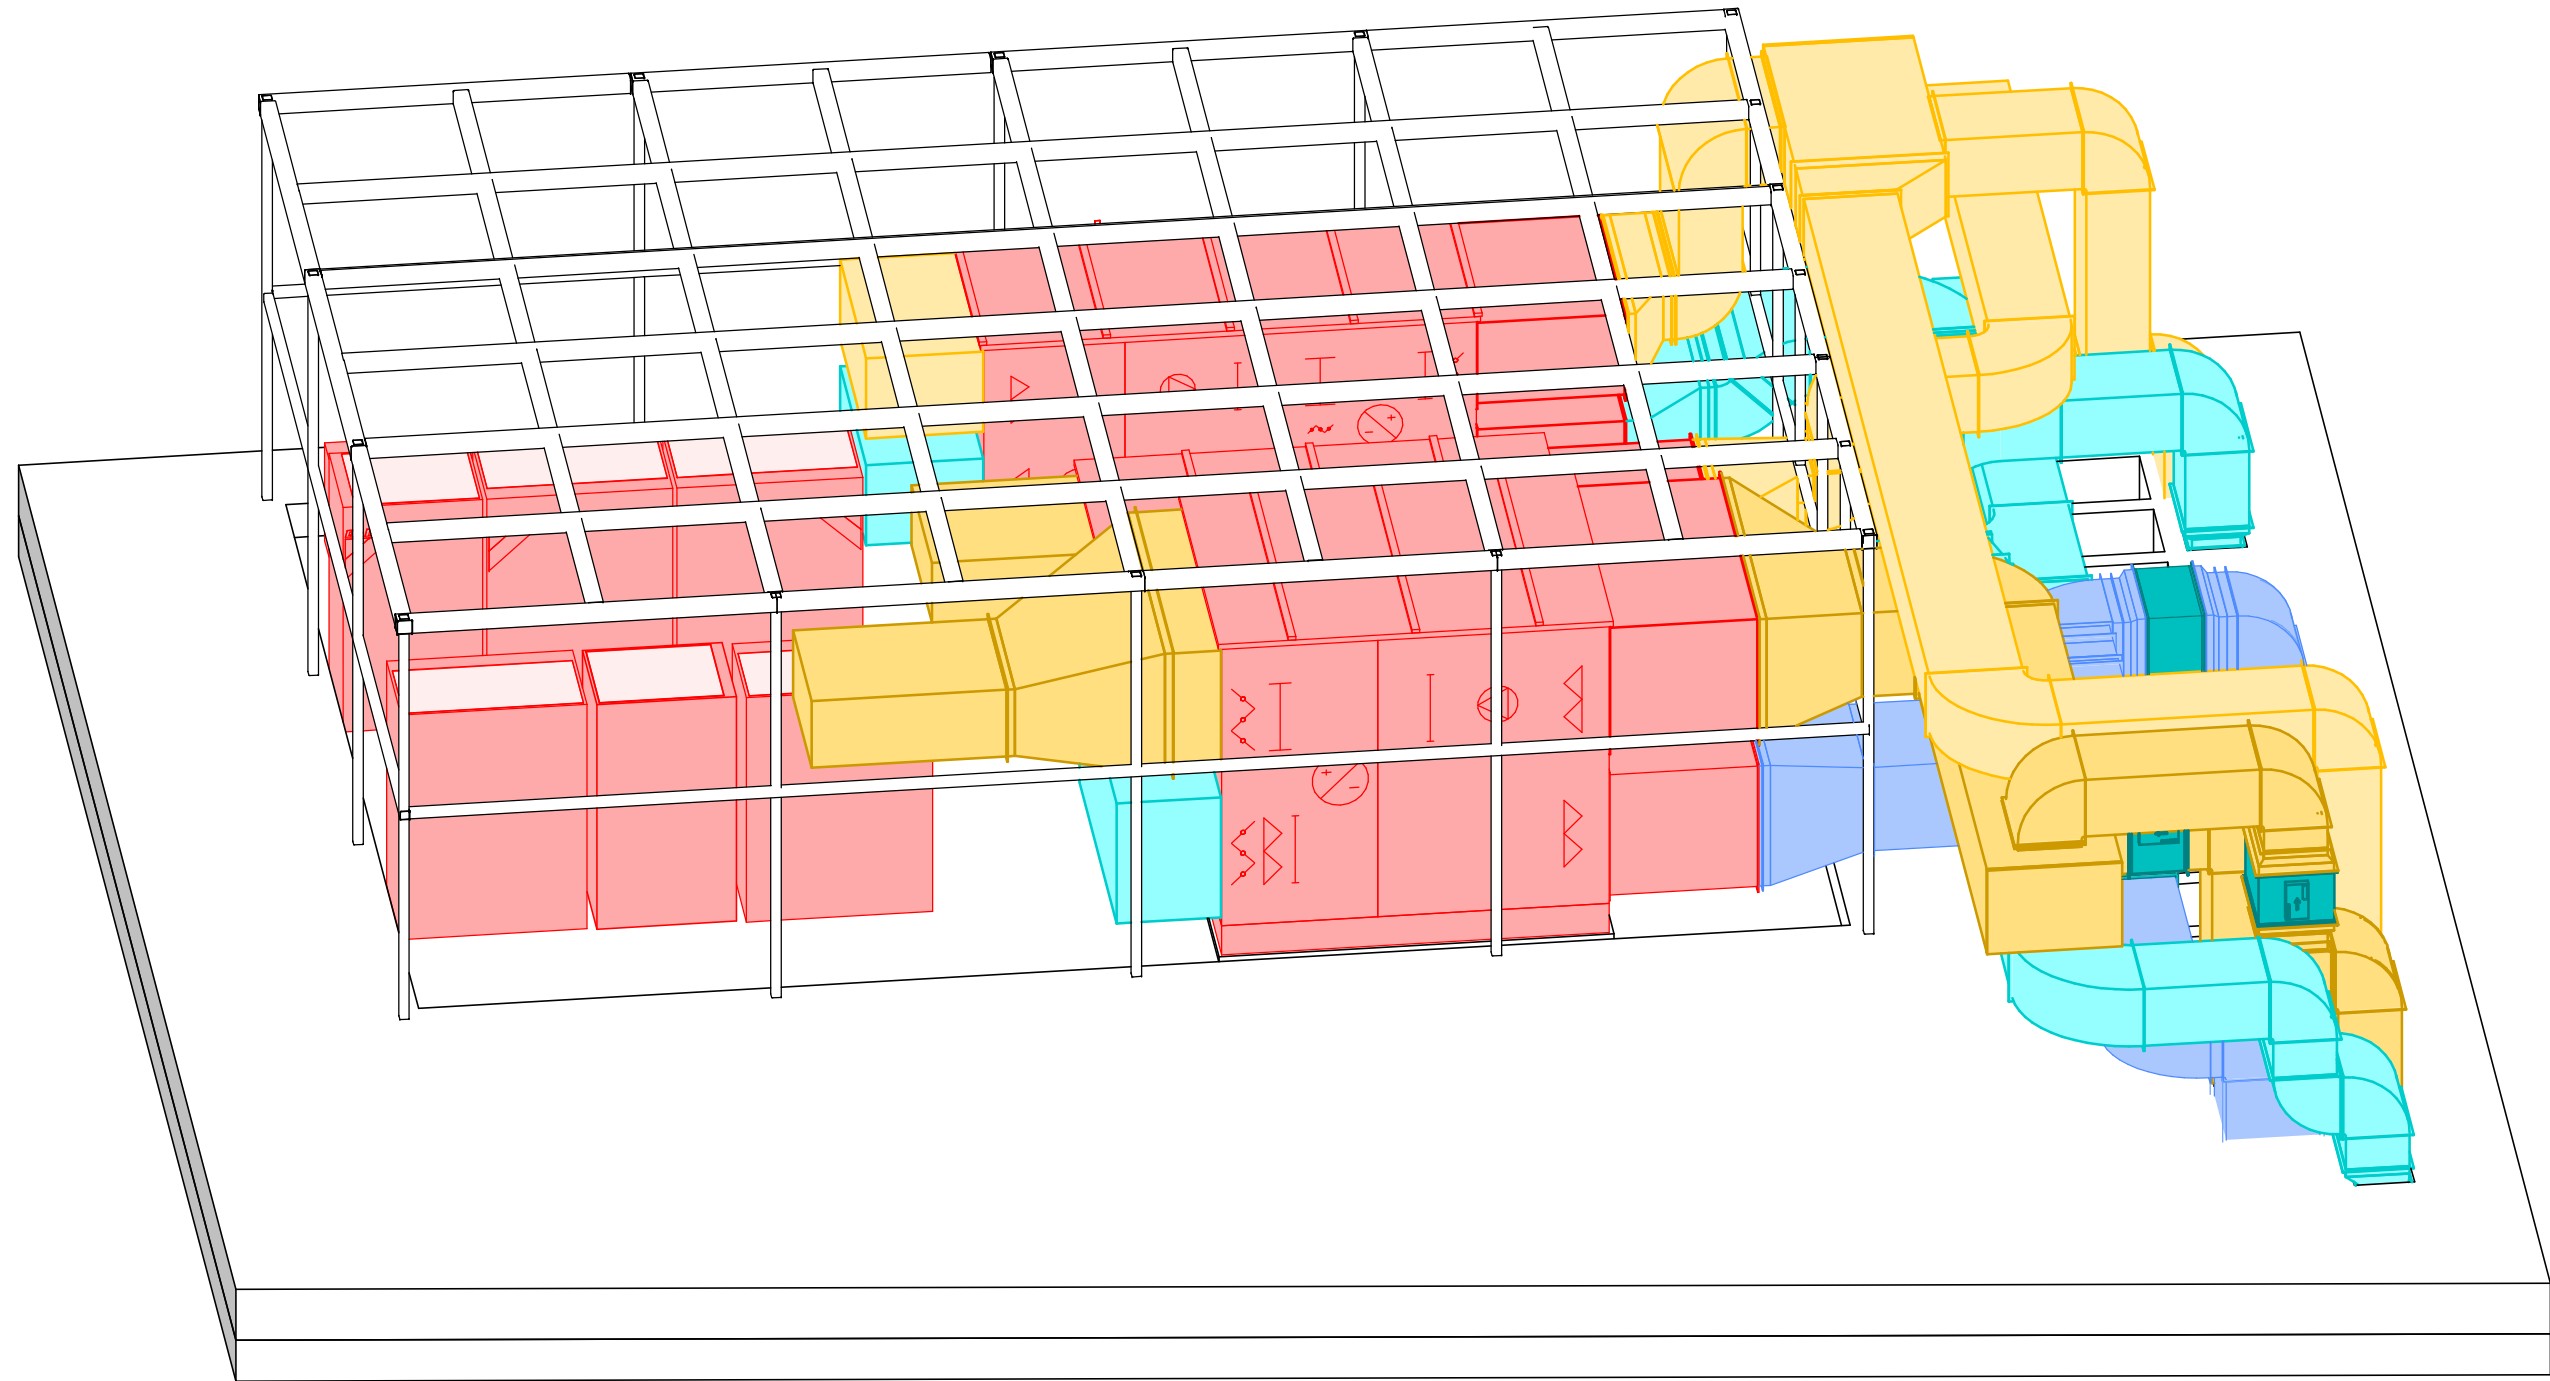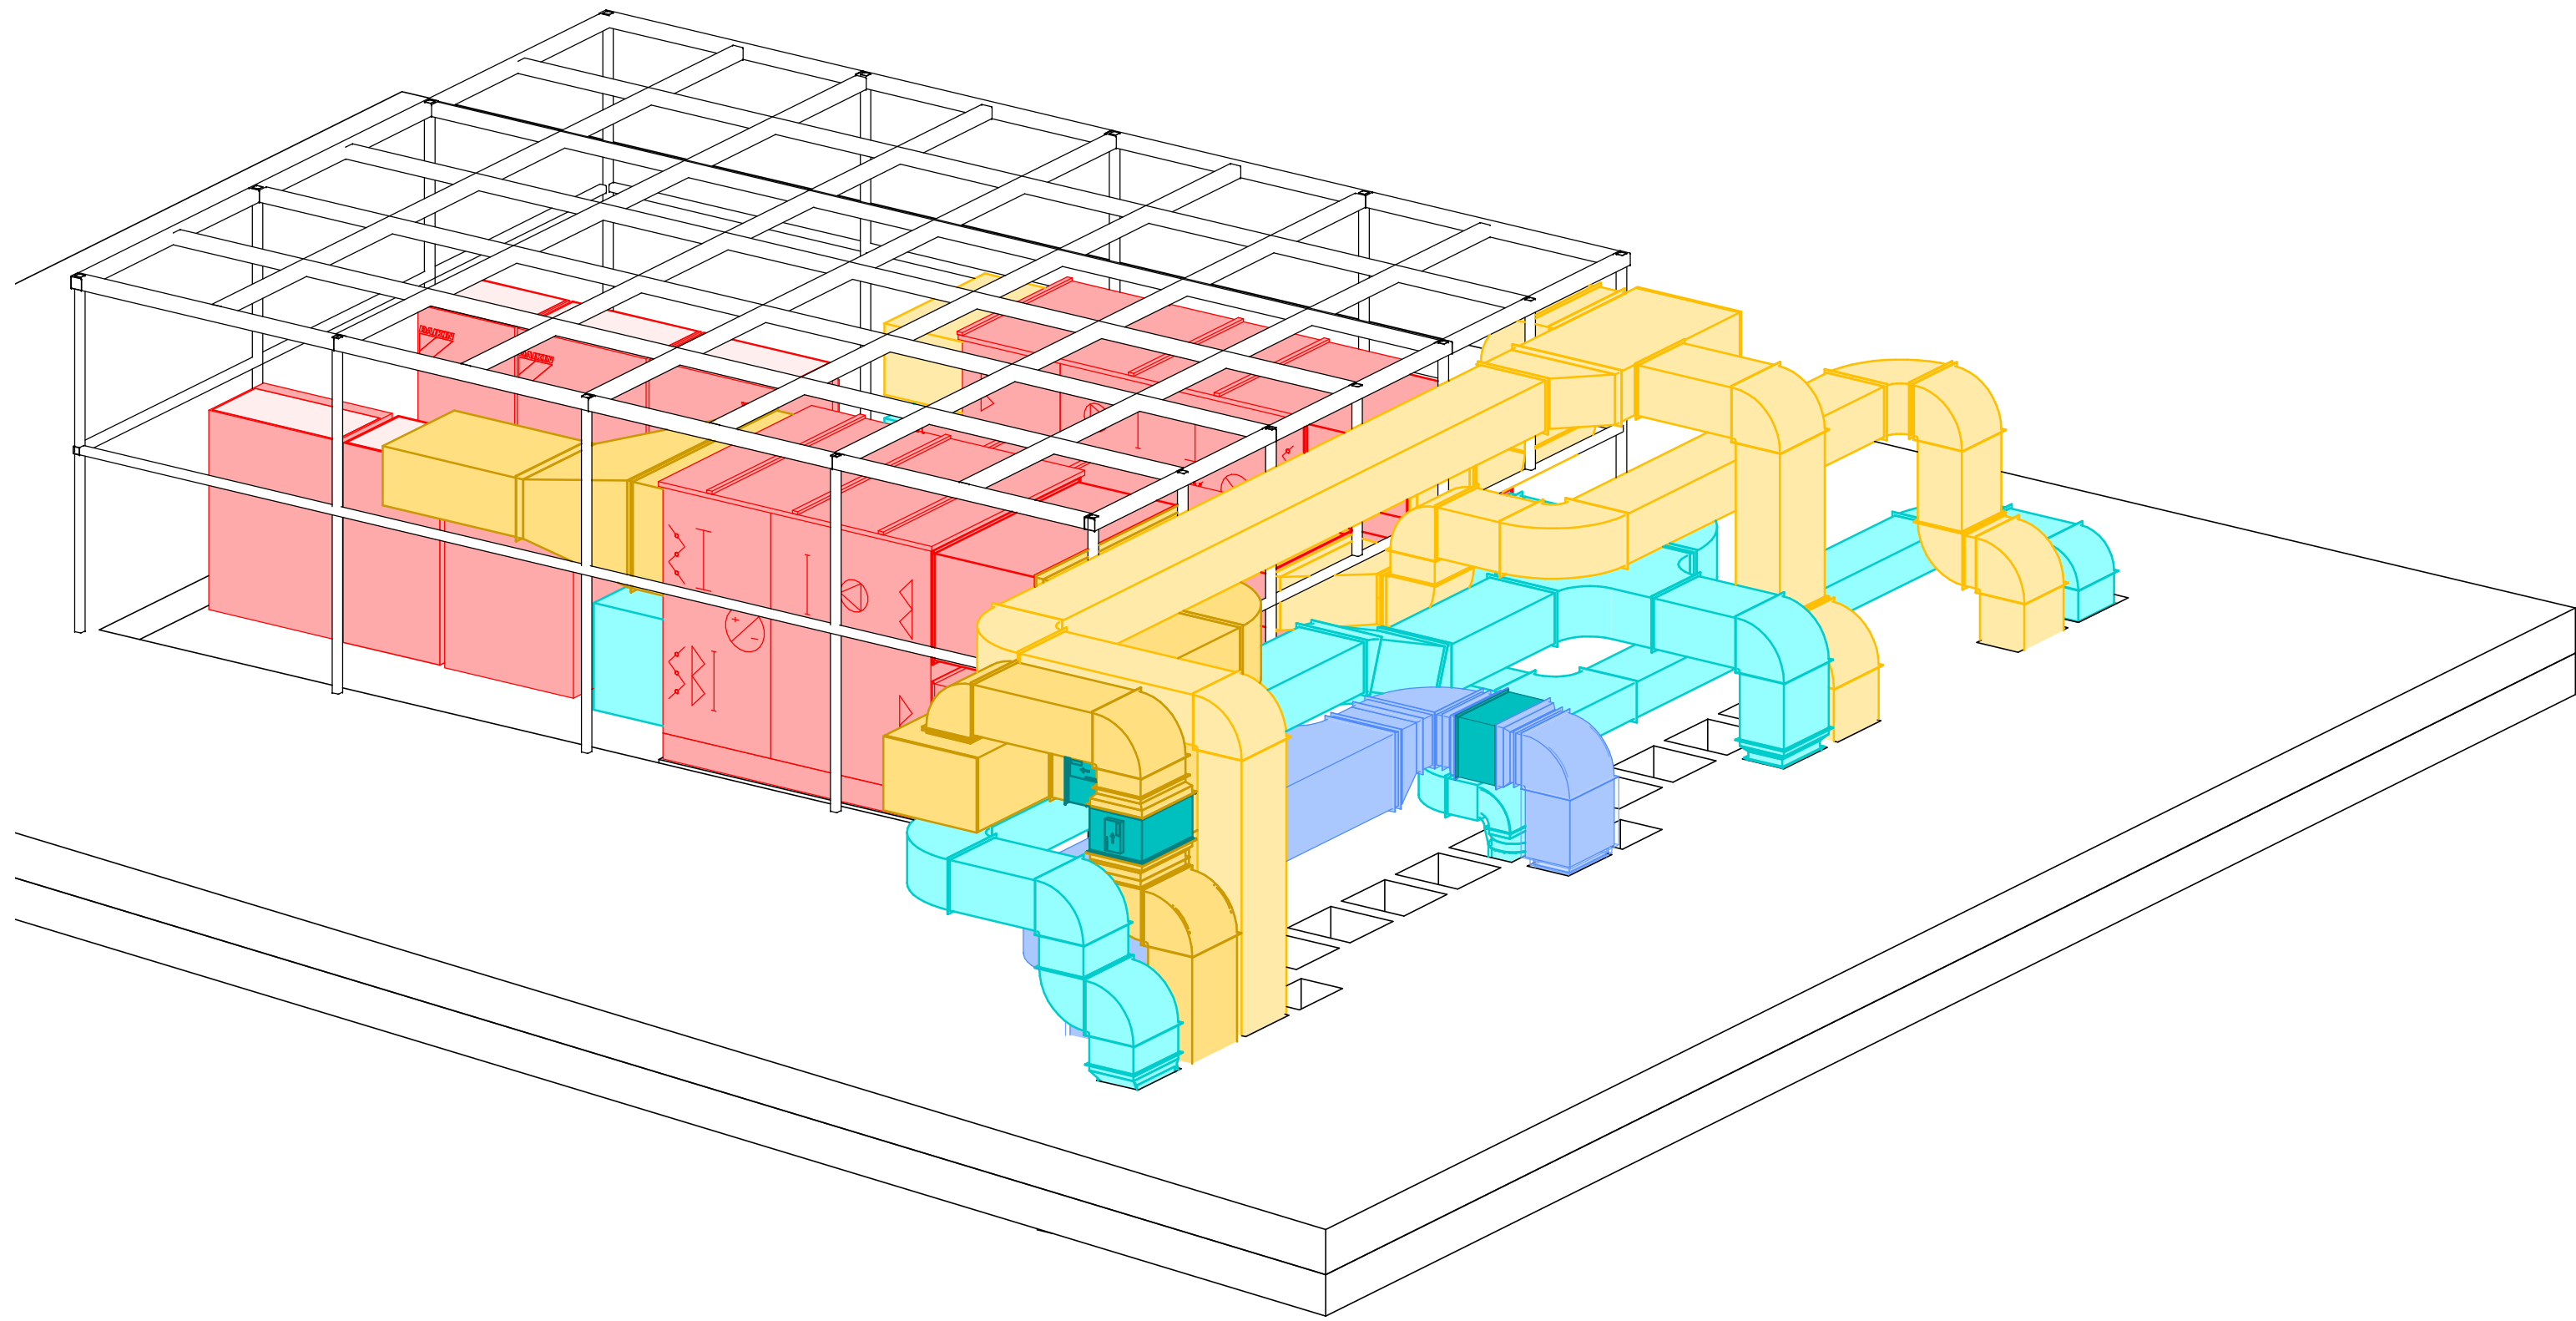

INSTALCI3N DE CLIMATIZACI3N

SISTEMA DE CONDUCTOS

- APORTACI3N DE AIRE EXTERIOR (CHAPA)
- APORTACI3N DE AIRE EXTERIOR (FIBRA)
- EXTRACCI3N DE AIRE (CHAPA)
- EXTRACCI3N DE AIRE (FIBRA)
- IMPULSI3N DE AIRE CLIMATIZADO (CHAPA)
- IMPULSI3N DE AIRE CLIMATIZADO (FIBRA)
- RETORNO DE AIRE CLIMATIZADO (CHAPA)
- RETORNO DE AIRE CLIMATIZADO (FIBRA)

Client: BIM/SA Barcelona d'Infraestructures Municipals				
Projecte: ADAPTACI3 I ACTUALITZACI3 DEL PROJECTE EXECUTIU DEL CITARRAGONA.173 PER ADEQUAR-LO A LES NECESSTATS PROGRAMATIVES DE UN SAIER (SERVEI D'ATENCI3 A IMMIGRANTS, EMIGRANTS I REFUGIATS)				
Assumpte: AS-BUILT - CLIMATITZACI3 CONDUCTES 3D PLANTA COBERTA		Projectat	23.02.2023	S. Gil
		Dibuixat	23.02.2023	M.F.G.
		Revisat	23.02.2023	S. Gil
		Verificat		
Modificacions:				
Nº Plànol: CL14	Nº Projecte: IIPR21-000376	Escala:	Rev.	Data
	Full nº: 1 de 1	Cotes en: mm	AB	27.12.2023
			Descripci3	Revisi3 As-Built


Este plano es propiedad de DOMINION INDUSTRY & INFRASTRUCTURES - Queda prohibida su reproducci3n parcial o total

C:\Users\im.fabregat\Documents\IIPR22-000376 - BIMSÀ EDIF.C_TARRAGONA_MEP_mireia.fabregat.rvt

INSTAL·LACIÓ DE CLIMATIZACIÓ

APARELLS

-  TERMÓSTAT
-  SONDA D'AIRE PRIMARI
-  SONDA DE TEMPERATURA

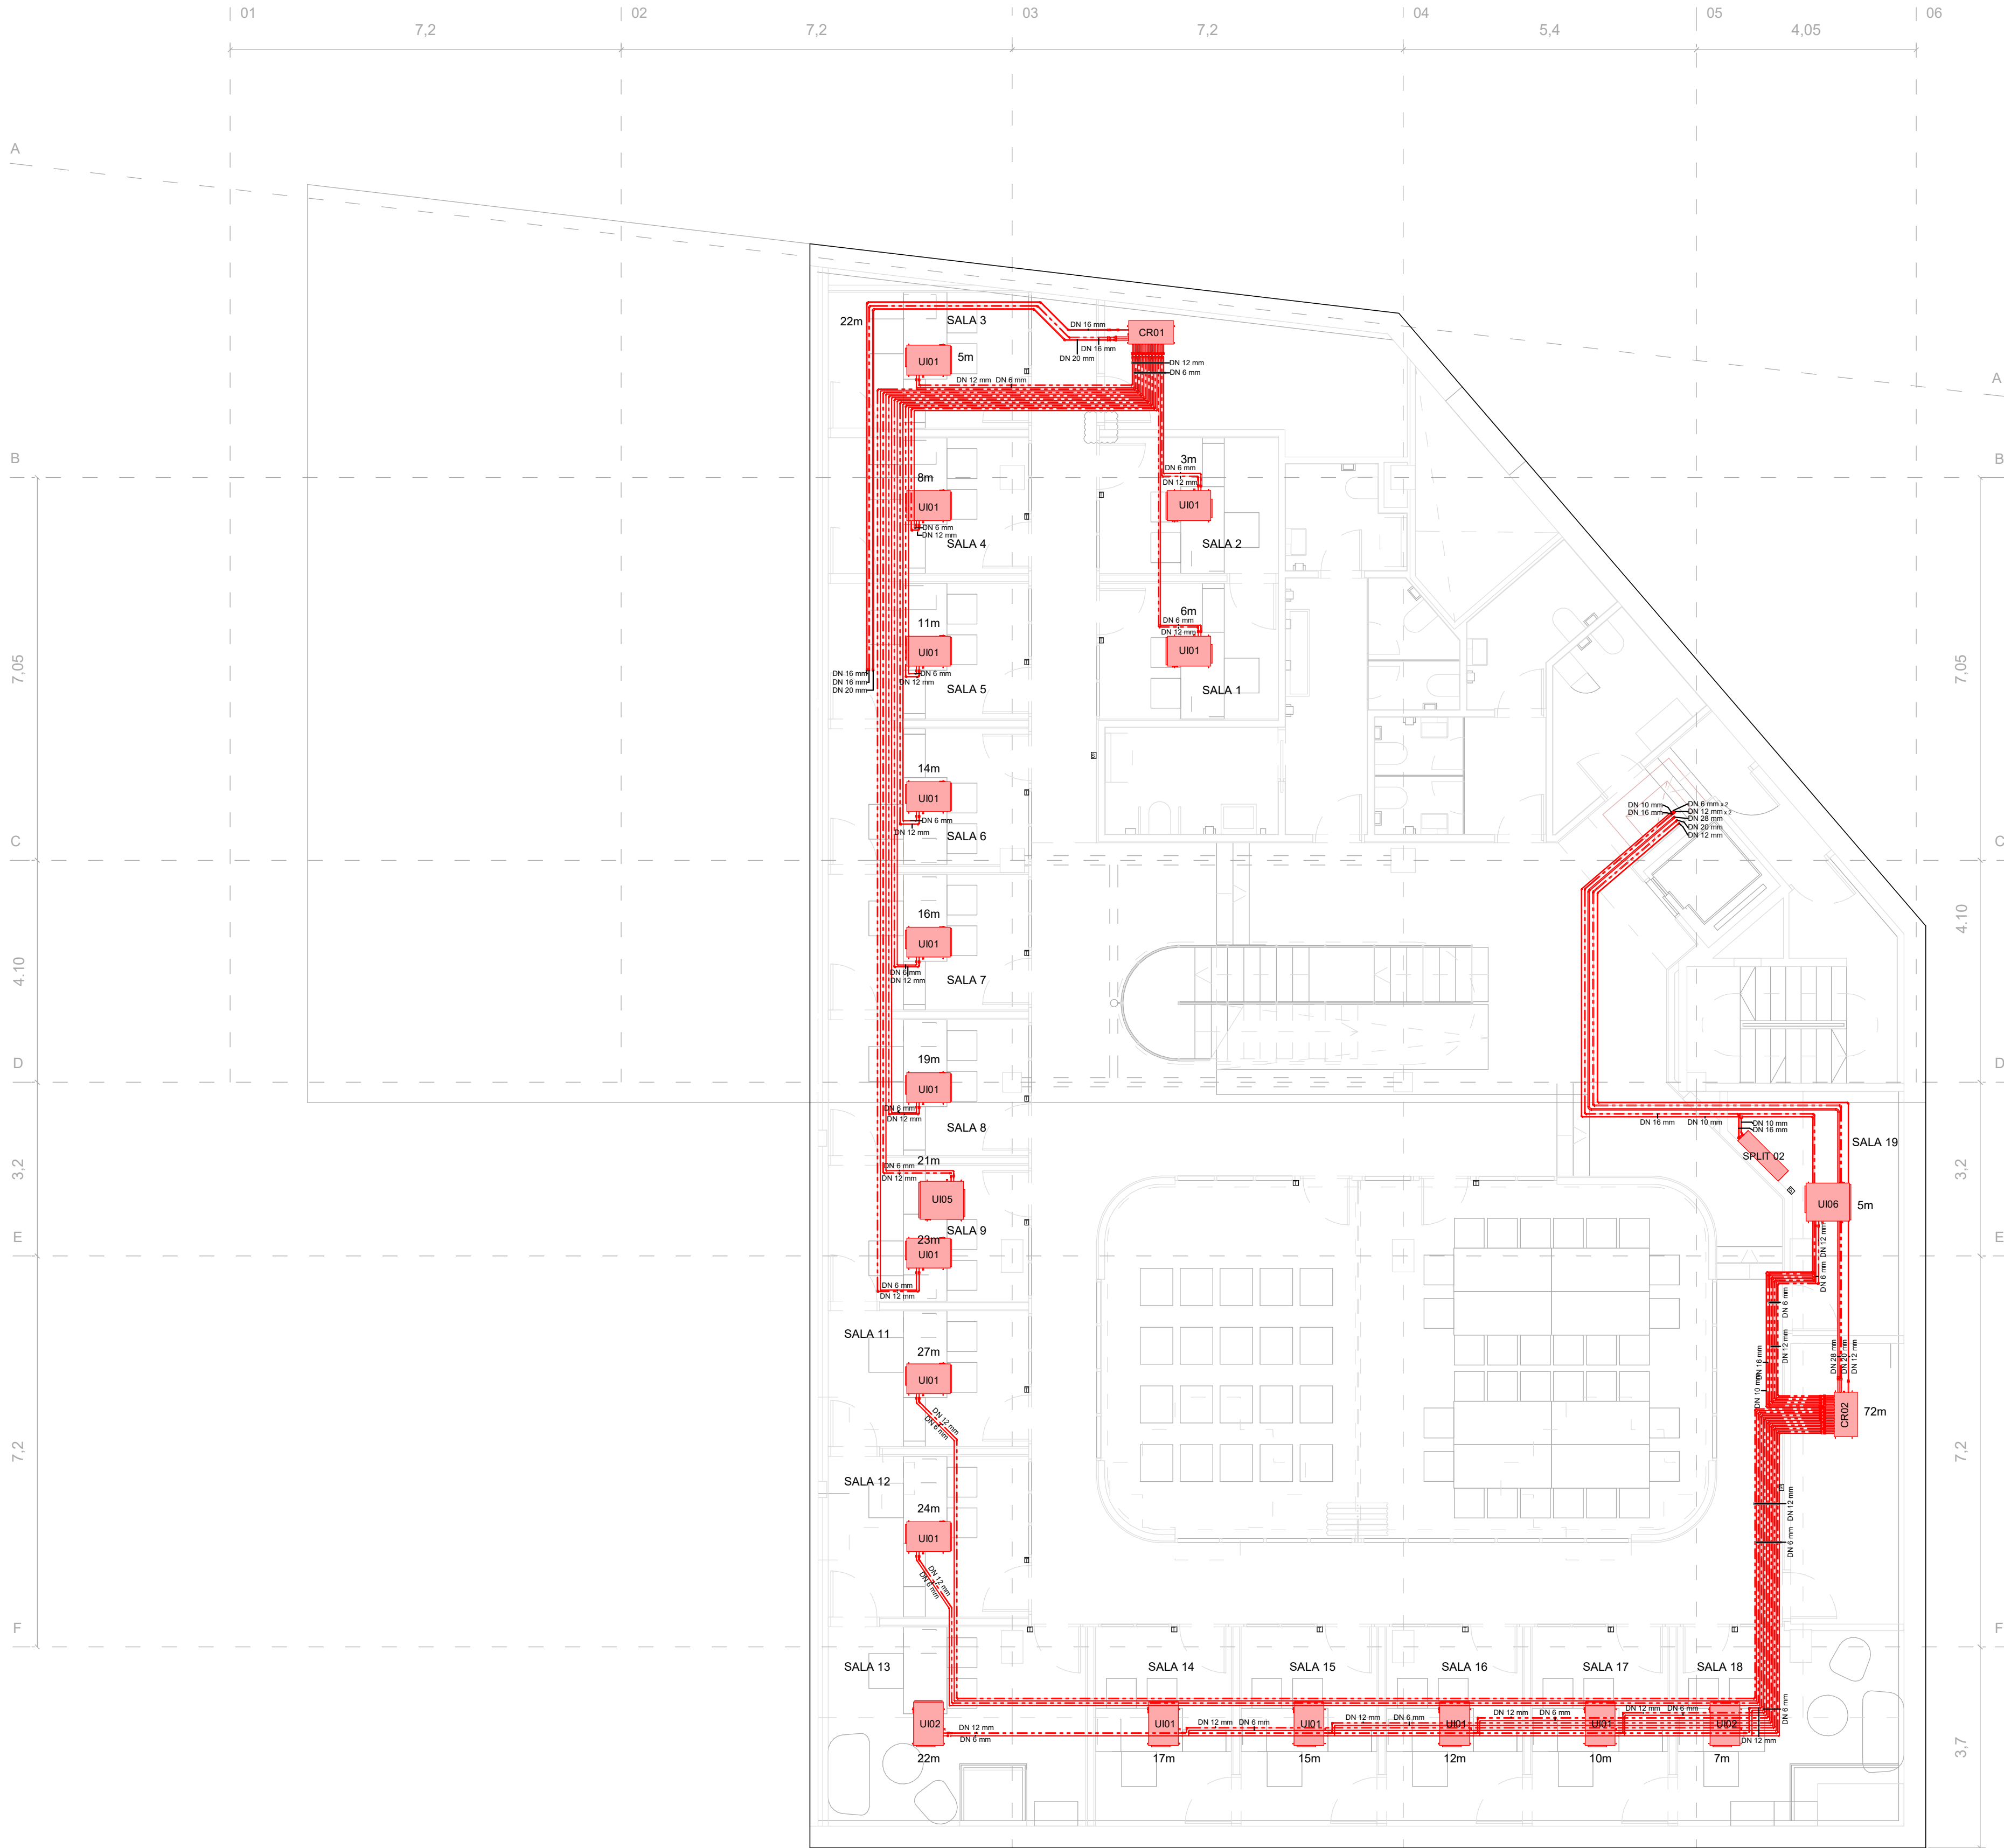

EQUIP	MODEL
1x1	RZAG50A
CR01	BS10Q14A
CR02	BS12Q14A
CR03	BS16Q14A
SPLIT 01	FTXM50R
SPLIT 02	FXAQ40A
UE01	REYQ12U
UE02	REYQ16U
UE03	REYQ14U


EQUIP	MODEL
UE04	REYQ16U
UE05	RXYQ16U
UE07	RXYQ8U
UI01	FXSQ15A
UI02	FXSQ20A
UI03	FXSQ25A
UI04	FXSQ32A
UI05	FXSQ40A

EQUIP	MODEL
UI06	FXSQ50A
UI07	FXSQ63A
UI08	FXSQ100A
UI09	FXSQ125A
UI10	FXNQ20A
UI11	FXNQ32A
UI12	FXNQ40A
UI13	FXNQ63A

Client:		BIM/SA Barcelona d'Infraestructures Municipals		DOMINION Industry & Infrastructures		
Projecte:		ADAPTACIÓ I ACTUALITZACIÓ DEL PROJECTE EXECUTIU DEL CTÀRRAGONA,173 PER ADEQUAR-LO A LES NECESSITATS PROGRAMÀTIQUES DE UN SAIER (SERVEI D'ATENCIÓ A IMMIGRANTS, EMIGRANTS I REFUGIATS)				
Assumpte:		AS-BUILT - CLIMATITZACIÓ CANONADES PLANTA SOTERRANI				

Este plano es propiedad de DOMINION INDUSTRY & INFRASTRUCTURES - Queda prohibida su reproducción parcial o total

C:\Users\lm.fabregat\Documents\IIPR22-000376 - BIMSA EDIF.C_TARRAGONA_MEP_mireia.fabregat.rvt

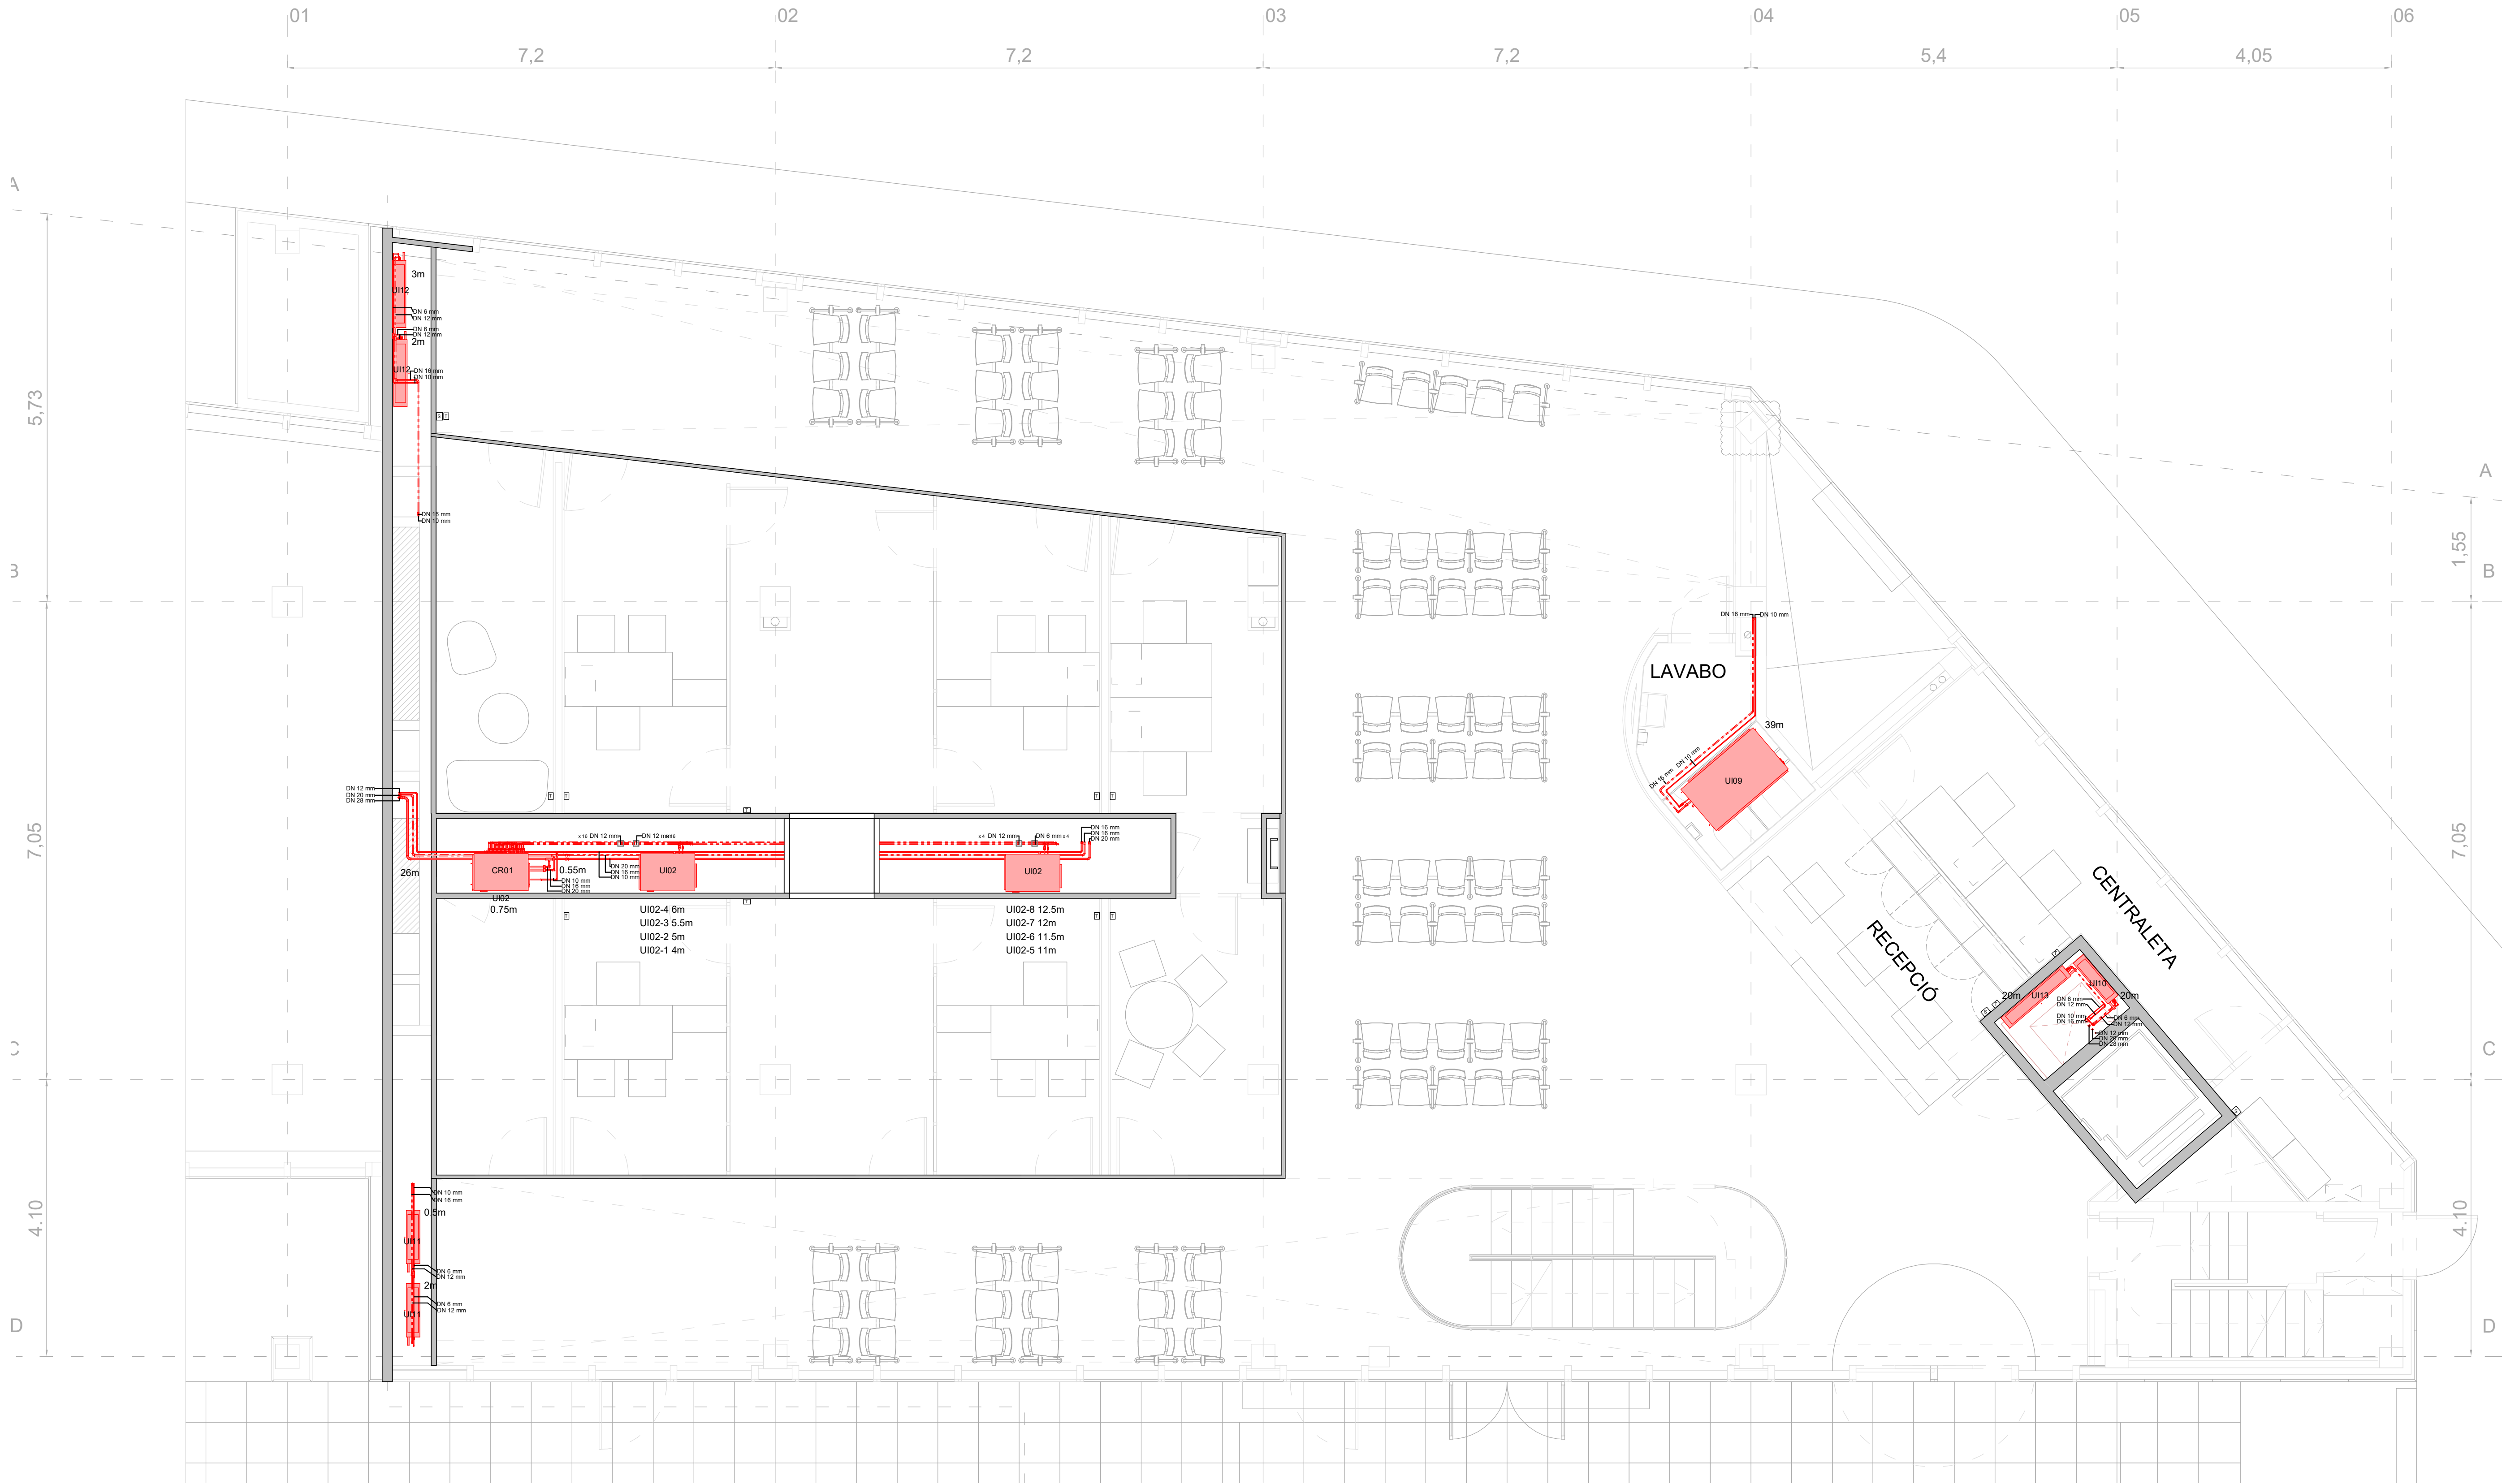

INSTAL·LACIÓ DE CLIMATIZACIÓ

APARELLS

- ☒ TERMÓSTAT
- ☒ SONDA D'AIRE PRIMARI
- ☒ SONDA DE TEMPERATURA

EQUIP	MODEL
1x1	RZAG50A
CR01	BS10Q14A
CR02	BS12Q14A
CR03	BS16Q14A
SPLIT 01	FTXM50R
SPLIT 02	FXAQ40A
UE01	REYQ12U
UE02	REYQ16U
UE03	REYQ14U


EQUIP	MODEL
UE04	REYQ16U
UE05	RXYQ16U
UE07	RXYQ8U
UI01	FXSQ15A
UI02	FXSQ20A
UI03	FXSQ25A
UI04	FXSQ32A
UI05	FXSQ40A

EQUIP	MODEL
UI06	FXSQ50A
UI07	FXSQ63A
UI08	FXSQ100A
UI09	FXSQ125A
UI10	FXNQ20A
UI11	FXNQ32A
UI12	FXNQ40A
UI13	FXNQ63A

Client:			BIM/SA Barcelona d'Infraestructures Municipals			DOMINION Industry & Infrastructures																	
Projecte:			ADAPTACIÓ I ACTUALITZACIÓ DEL PROJECTE EXECUTIU DEL OTARRAGONA, 173 PER ADEQUAR-LO A LES NECESSITATS PROGRAMÀTIQUES DE UN SAIER (SERVEI D'ATENCIÓ A IMMIGRANTS, EMIGRANTS I REFUGIATS)																				
Assumpte:			AS-BUILT - CLIMATITZACIÓ CANONADES PLANTA BAIXA			<table><tr><td></td><td>Data</td><td>Nom</td></tr><tr><td>Projectat</td><td>13.09.2023</td><td>S. GIL</td></tr><tr><td>Dibuixat</td><td>13.09.2023</td><td>M.F.G</td></tr><tr><td>Revisat</td><td>13.09.2023</td><td>S. GIL</td></tr><tr><td>Verificat</td><td></td><td></td></tr></table>				Data	Nom	Projectat	13.09.2023	S. GIL	Dibuixat	13.09.2023	M.F.G	Revisat	13.09.2023	S. GIL	Verificat		
	Data	Nom																					
Projectat	13.09.2023	S. GIL																					
Dibuixat	13.09.2023	M.F.G																					
Revisat	13.09.2023	S. GIL																					
Verificat																							
Nº Plànol:			Nº Projecte:			Escala:																	
CL16			IIPR21-000376			A1 - 1:50																	
			Full nº:			Cotes en:																	
			1 de 1			mm																	
						Rev.																	
						Data																	
						Descripció																	
						AB 15.11.2023 Revisat As-Built																	

Este plano es propiedad de DOMINION INDUSTRY & INFRASTRUCTURES - Queda prohibida su reproducción parcial o total

C:\Users\lm.fabregat\Documents\IIPR22-000376 - BIMSA EDIF.C_TARRAGONA_MEP_mireia.fabregat.rvt

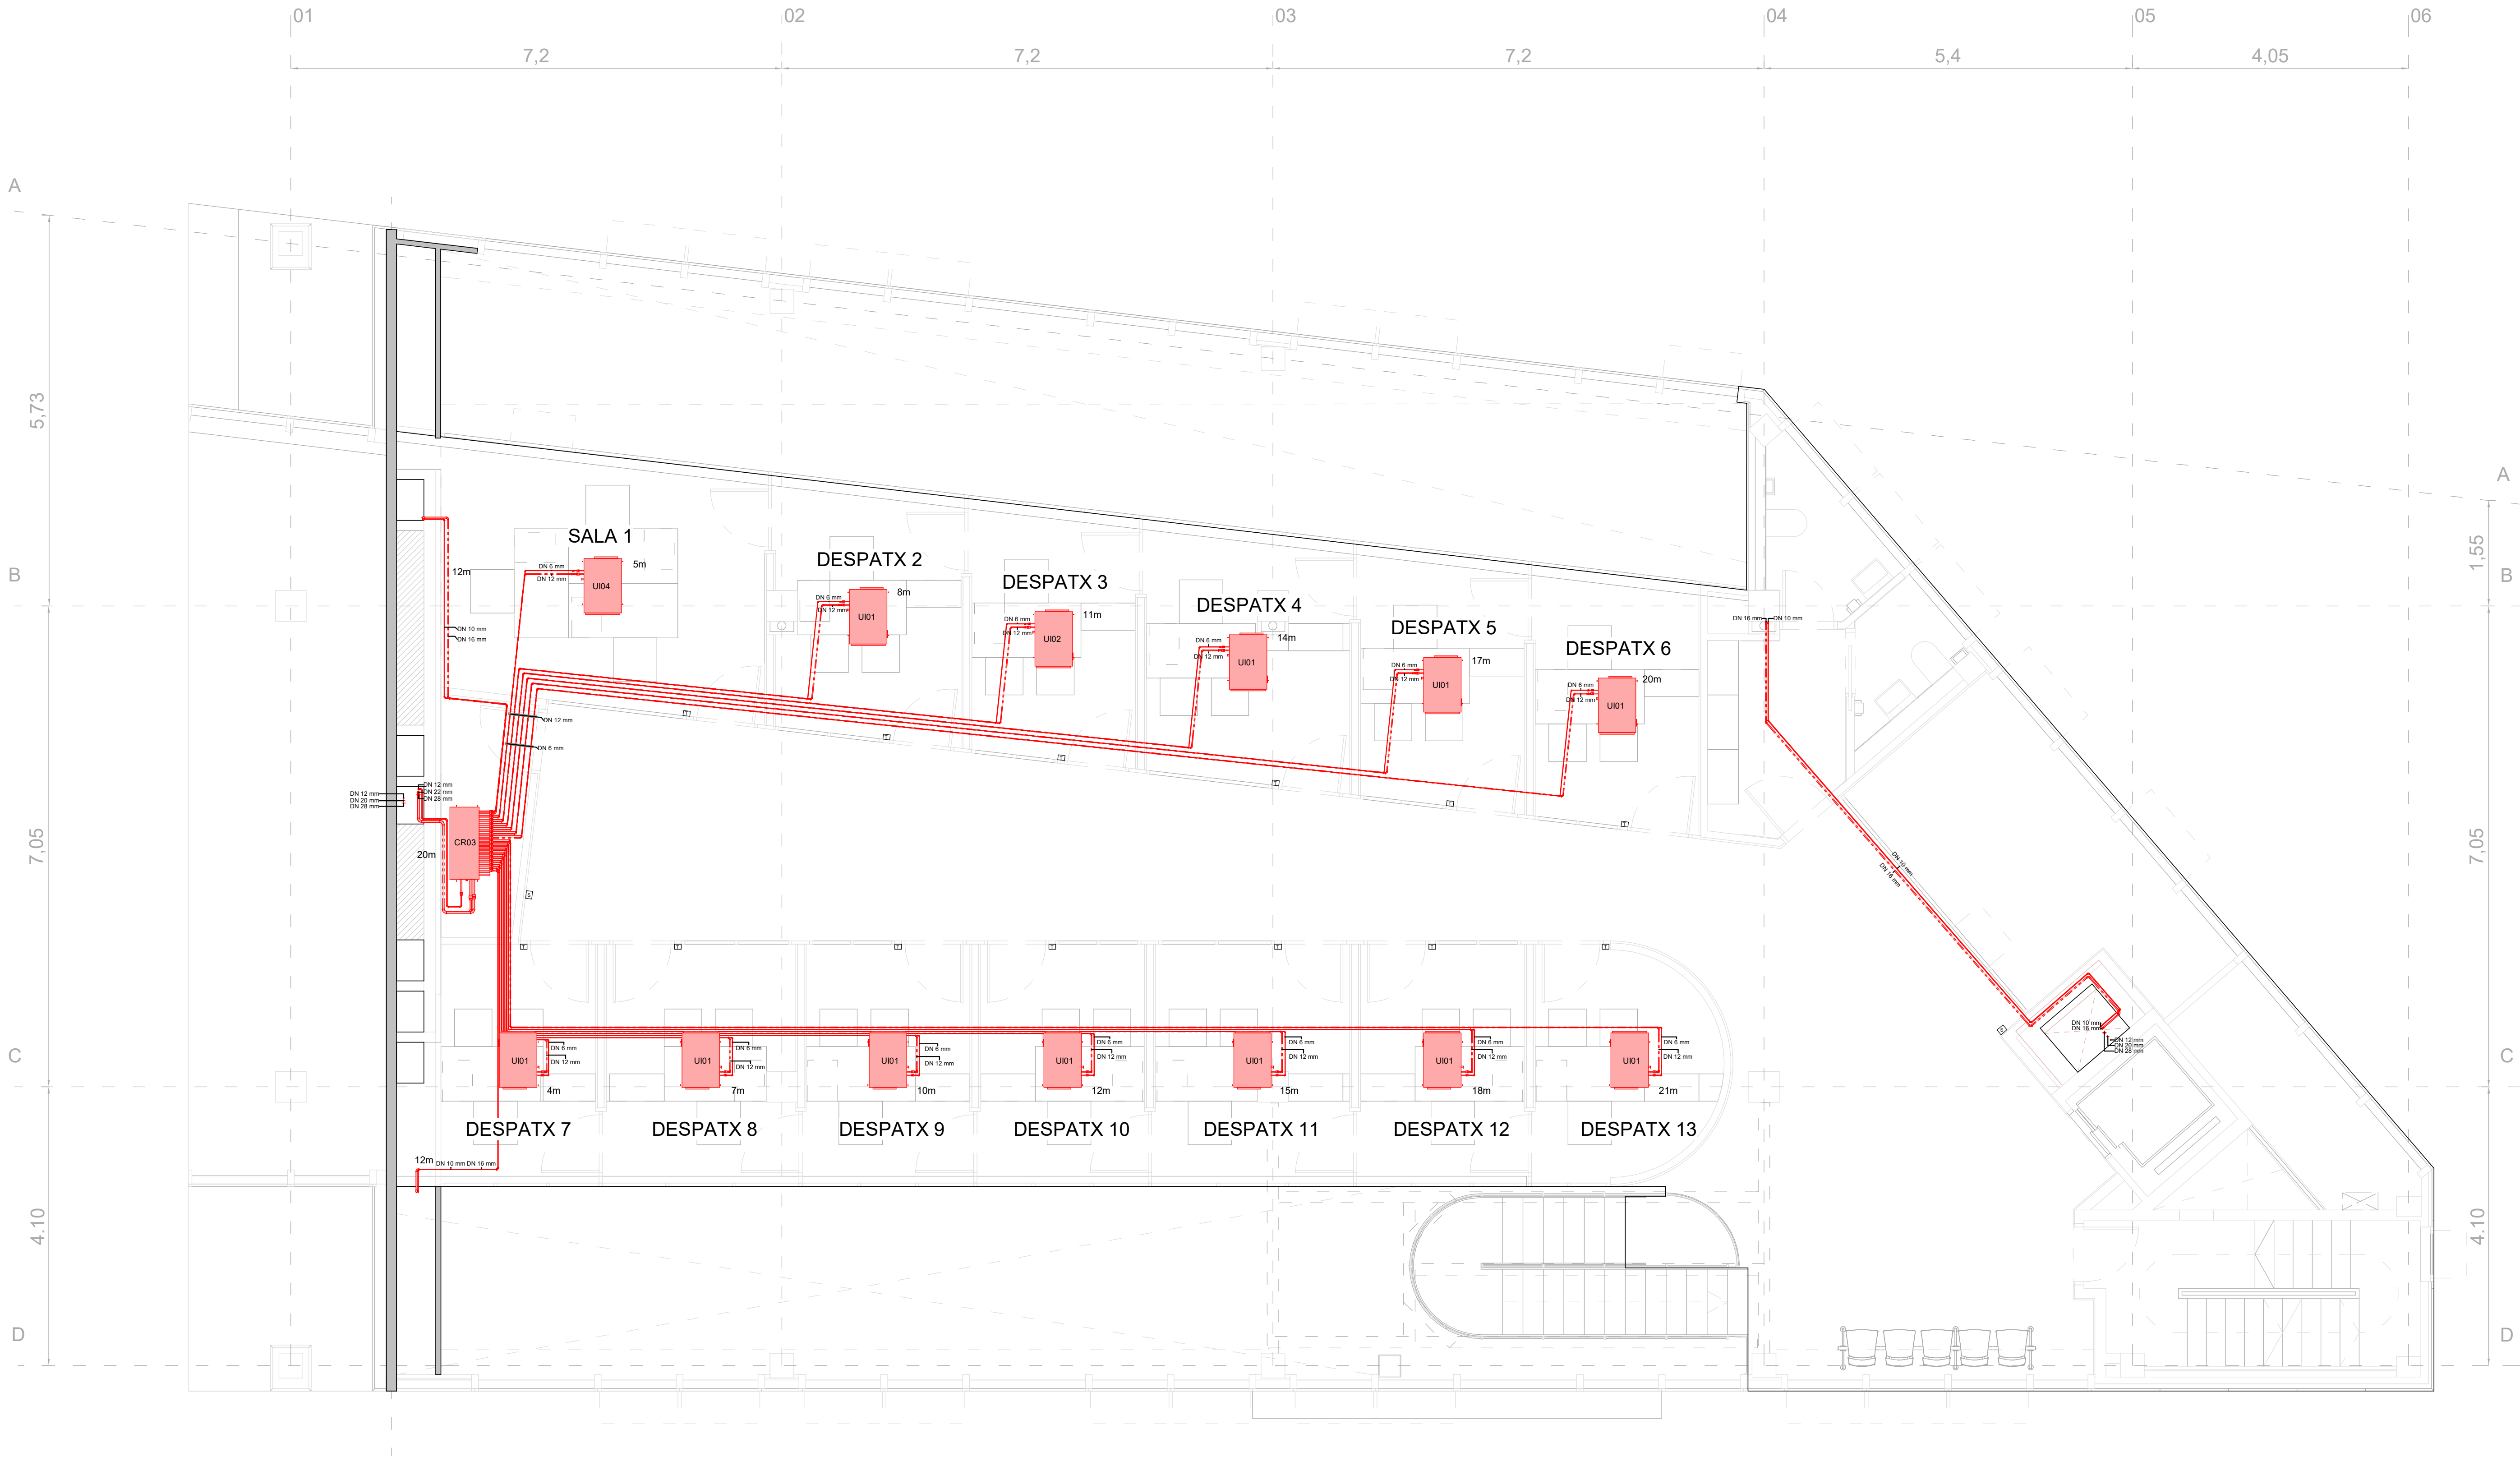

INSTAL·LACIÓ DE CLIMATIZACIÓ

APARELLS

- ☒ TERMÓSTAT
- ☒ SONDA D'AIRE PRIMARI
- ☒ SONDA DE TEMPERATURA


EQUIP	MODEL
1x1	RZAG50A
CR01	BS10Q14A
CR02	BS12Q14A
CR03	BS16Q14A
SPLIT 01	FTXM50R
SPLIT 02	FXAQ40A
UE01	REYQ12U
UE02	REYQ16U
UE03	REYQ14U

EQUIP	MODEL
UE04	REYQ16U
UE05	RXYQ16U
UE07	RXYQ8U
UI01	FXSQ15A
UI02	FXSQ20A
UI03	FXSQ25A
UI04	FXSQ32A
UI05	FXSQ40A

EQUIP	MODEL
UI06	FXSQ50A
UI07	FXSQ63A
UI08	FXSQ100A
UI09	FXSQ125A
UI10	FXNQ20A
UI11	FXNQ32A
UI12	FXNQ40A
UI13	FXNQ63A

Client:		BIM/SA Barcelona d'Infraestructures Municipals		DOMINION Industry & Infraestructures														
Projecte:				ADAPTACIÓ I ACTUALITZACIÓ DEL PROJECTE EXECUTIU DEL CTARRAGONA.173 PER ADEQUAR-LO A LES NECESSITATS PROGRAMÀTIQUES DE UN SAIER (SERVEI D'ATENCIÓ A IMMIGRANTS, EMIGRANTS I REFUGIATS)														
Assumpte:				AS-BUILT - CLIMATITZACIÓ CANONDAES PLANTA ALTELL														
Nº Plànol:		Nº Projecte:		Escala:		<table><tr><th>Rev.</th><th>Data</th><th>Descripció</th></tr><tr><td>AB</td><td>15.11.2023</td><td>Revisió As-Built</td></tr><tr><td> </td><td> </td><td> </td></tr><tr><td> </td><td> </td><td> </td></tr></table>	Rev.	Data	Descripció	AB	15.11.2023	Revisió As-Built						
Rev.	Data	Descripció																
AB	15.11.2023	Revisió As-Built																
CL17		Full nº:		Cotes en:														
		1 de 1		mm														

C:\Users\m.fabregat\Documents\IIPR22-000376 - BMSA EDIF.C_TARRAGONA_MEP_mireia.fabregat.rvt

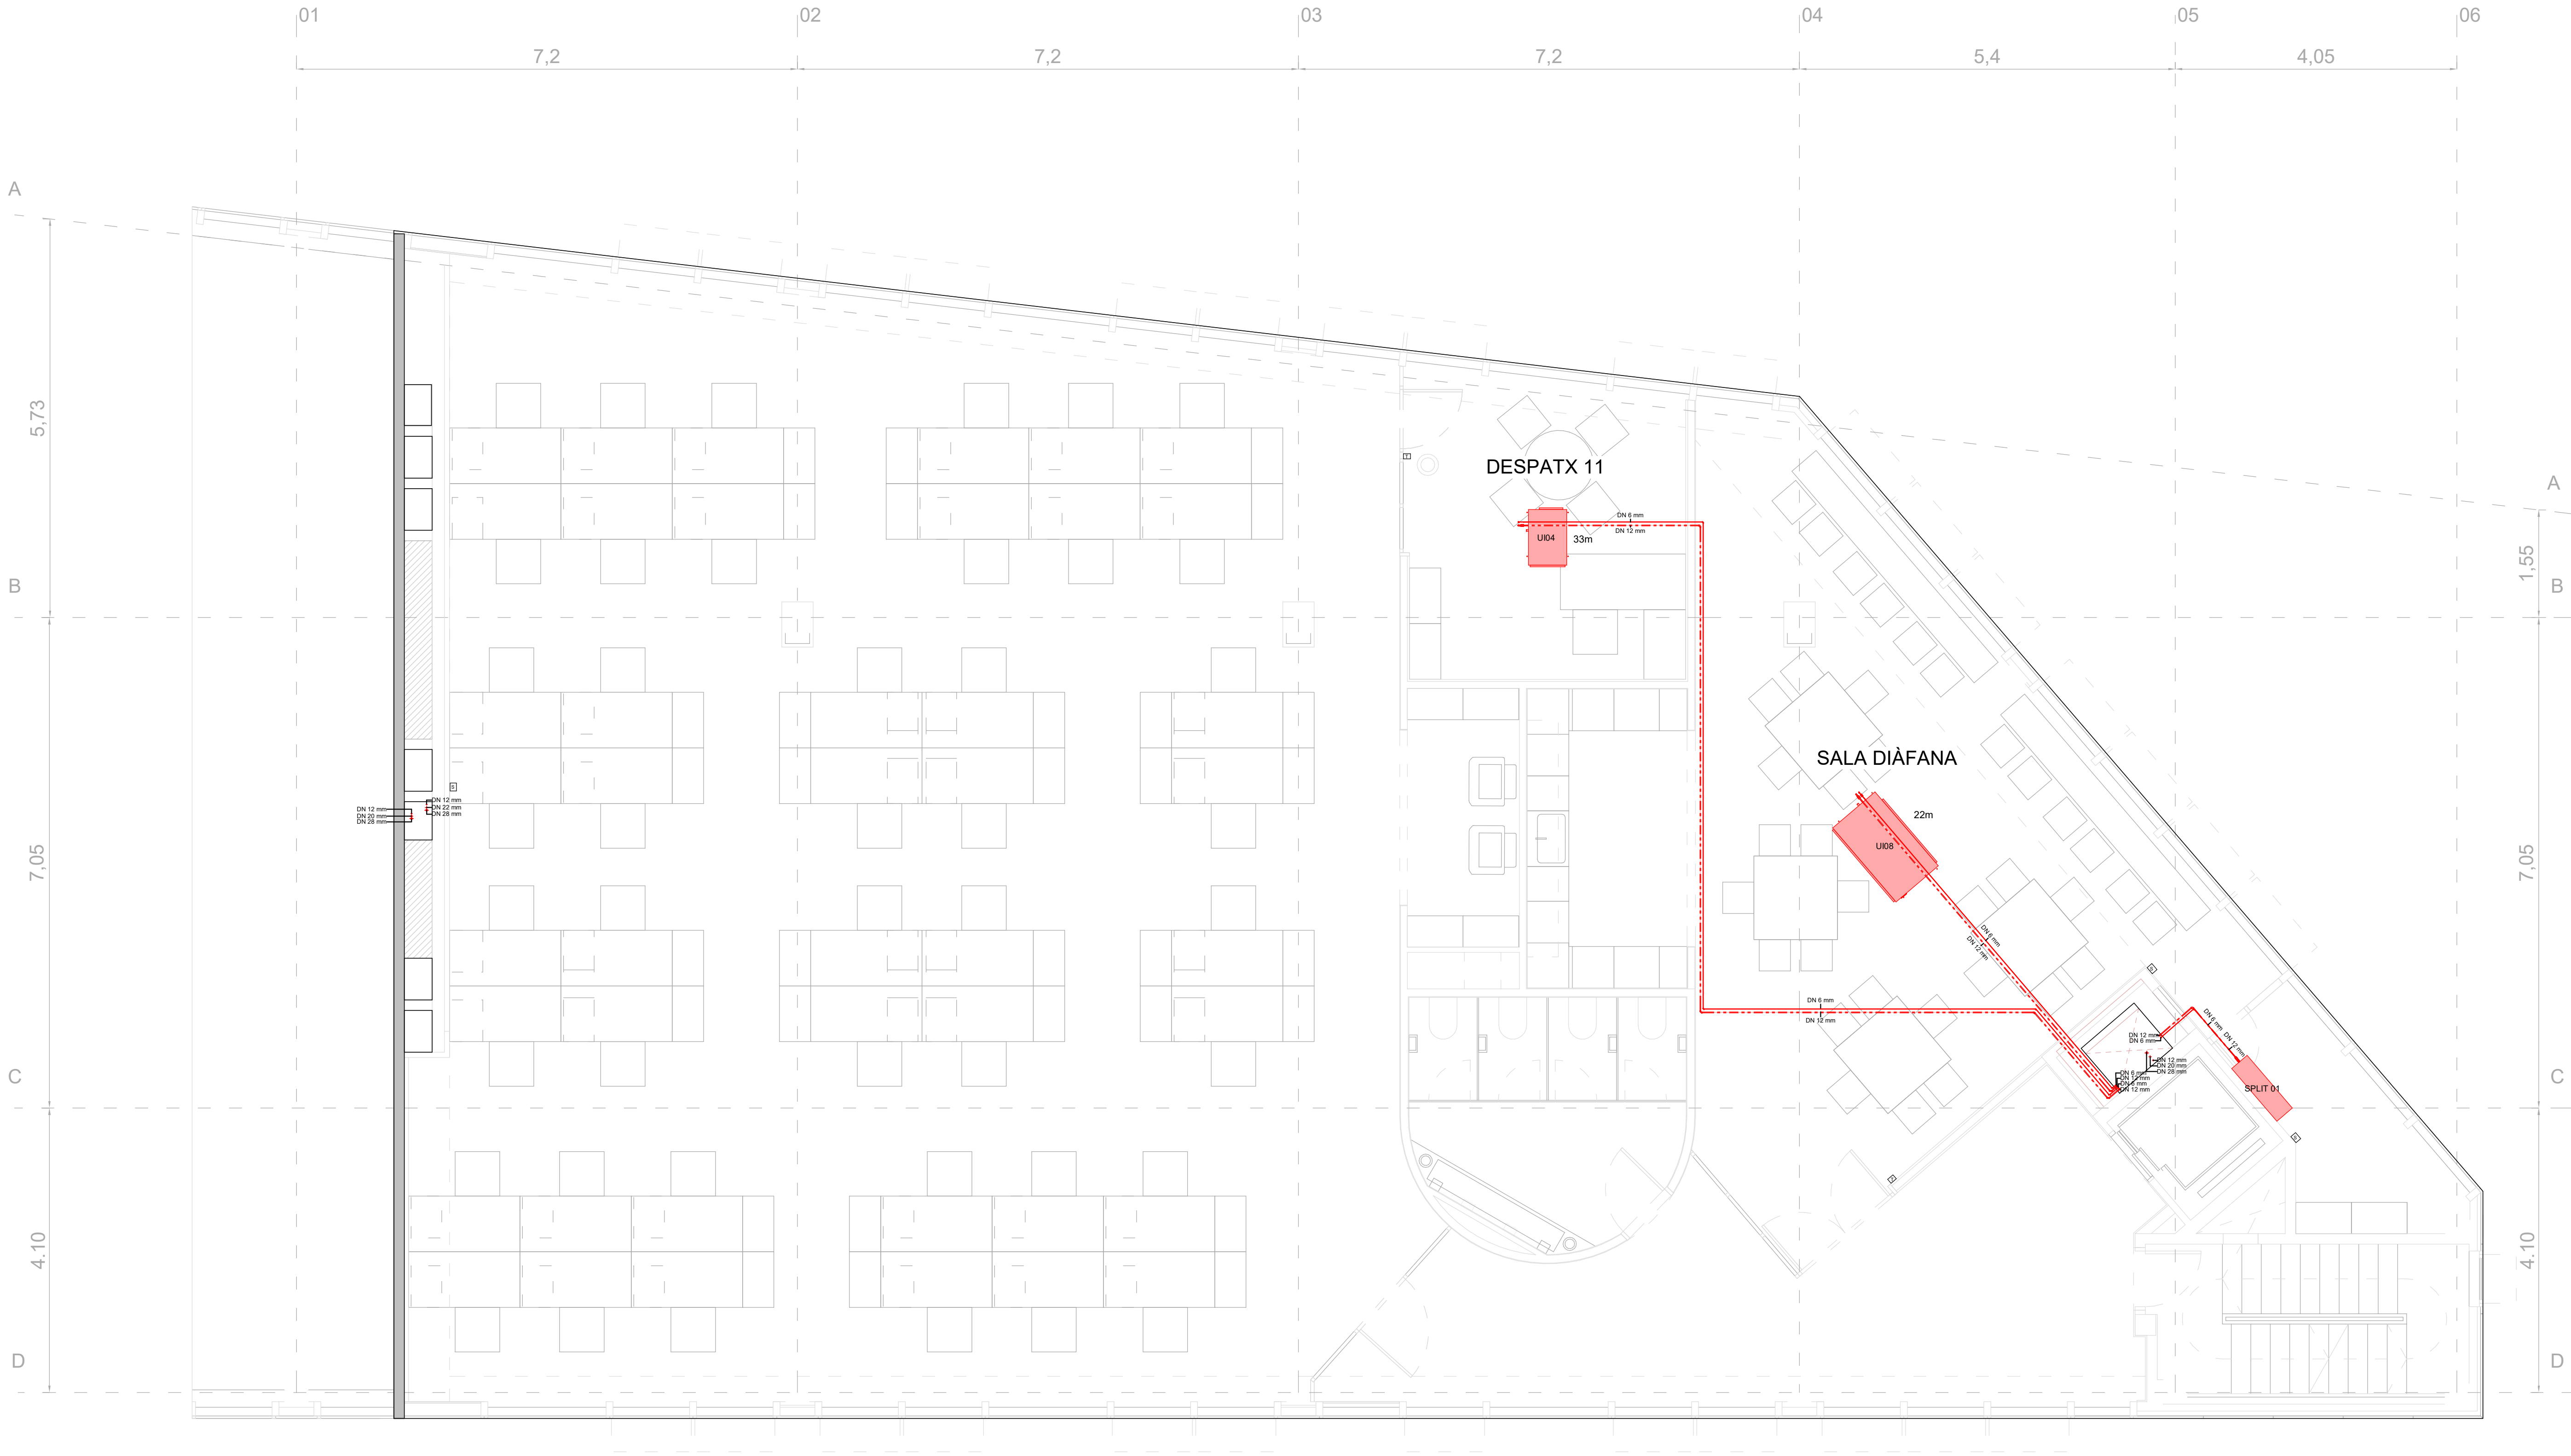

INSTAL·LACIÓ DE CLIMATIZACIÓ

APARELLS

- TERMÓSTAT
- SONDA D'AIRE PRIMARI
- SONDA DE TEMPERATURA

EQUIP	MODEL
1x1	RZAG50A
CR01	BS10Q14A
CR02	BS12Q14A
CR03	BS16Q14A
SPLIT 01	FTXM50R
SPLIT 02	FXAQ40A
UE01	REYQ12U
UE02	REYQ16U
UE03	REYQ14U

EQUIP	MODEL
UE04	REYQ16U
UE05	RXYQ16U
UE07	RXYQ8U
UI01	FXSQ15A
UI02	FXSQ20A
UI03	FXSQ25A
UI04	FXSQ32A
UI05	FXSQ40A

EQUIP	MODEL
UI06	FXSQ50A
UI07	FXSQ63A
UI08	FXSQ100A
UI09	FXSQ125A
UI10	FXNQ20A
UI11	FXNQ32A
UI12	FXNQ40A
UI13	FXNQ63A

Cient:

BIM/SA
Barcelona d'Infraestructures Municipals

Projecte:

ADAPTACIÓ I ACTUALITZACIÓ DEL PROJECTE EXECUTIU DEL CTARRAGONA.173
PER ADEQUAR-LO A LES NECESSITATS PROGRAMÀTIQUES DE UN SAIER
(SERVEI D'ATENCIÓ A IMMIGRANTS, EMIGRANTS I REFUGIATS)

Assumpte:

AS-BUILT - CLIMATITZACIÓ
CANONADES PLANTA PRIMERA

Nº Plànol:

CL18

Nº Projecte:

IIPR21-000376

Full nº:

1 de 1

Escala:

A1 - 1:50

Cotes en:

mm

Projectat

13.09.2023

S. GIL

Dibuixat

13.09.2023

M.F.G

Revisat

13.09.2023

S. GIL

Verificat

Modificacions:

Rev.

AB

15.11.2023


Revisió As-Built

Descripció

DOMINION
Industry & Infrastructures

Este plano es propiedad de DOMINION INDUSTRY & INFRASTRUCTURES - Queda prohibida su reproducción parcial o total

C:\Users\lm.fabregat\Documents\IIPR22-000376 - BIMSA EDIF.C_TARRAGONA_MEP_mireia.fabregat.rvt

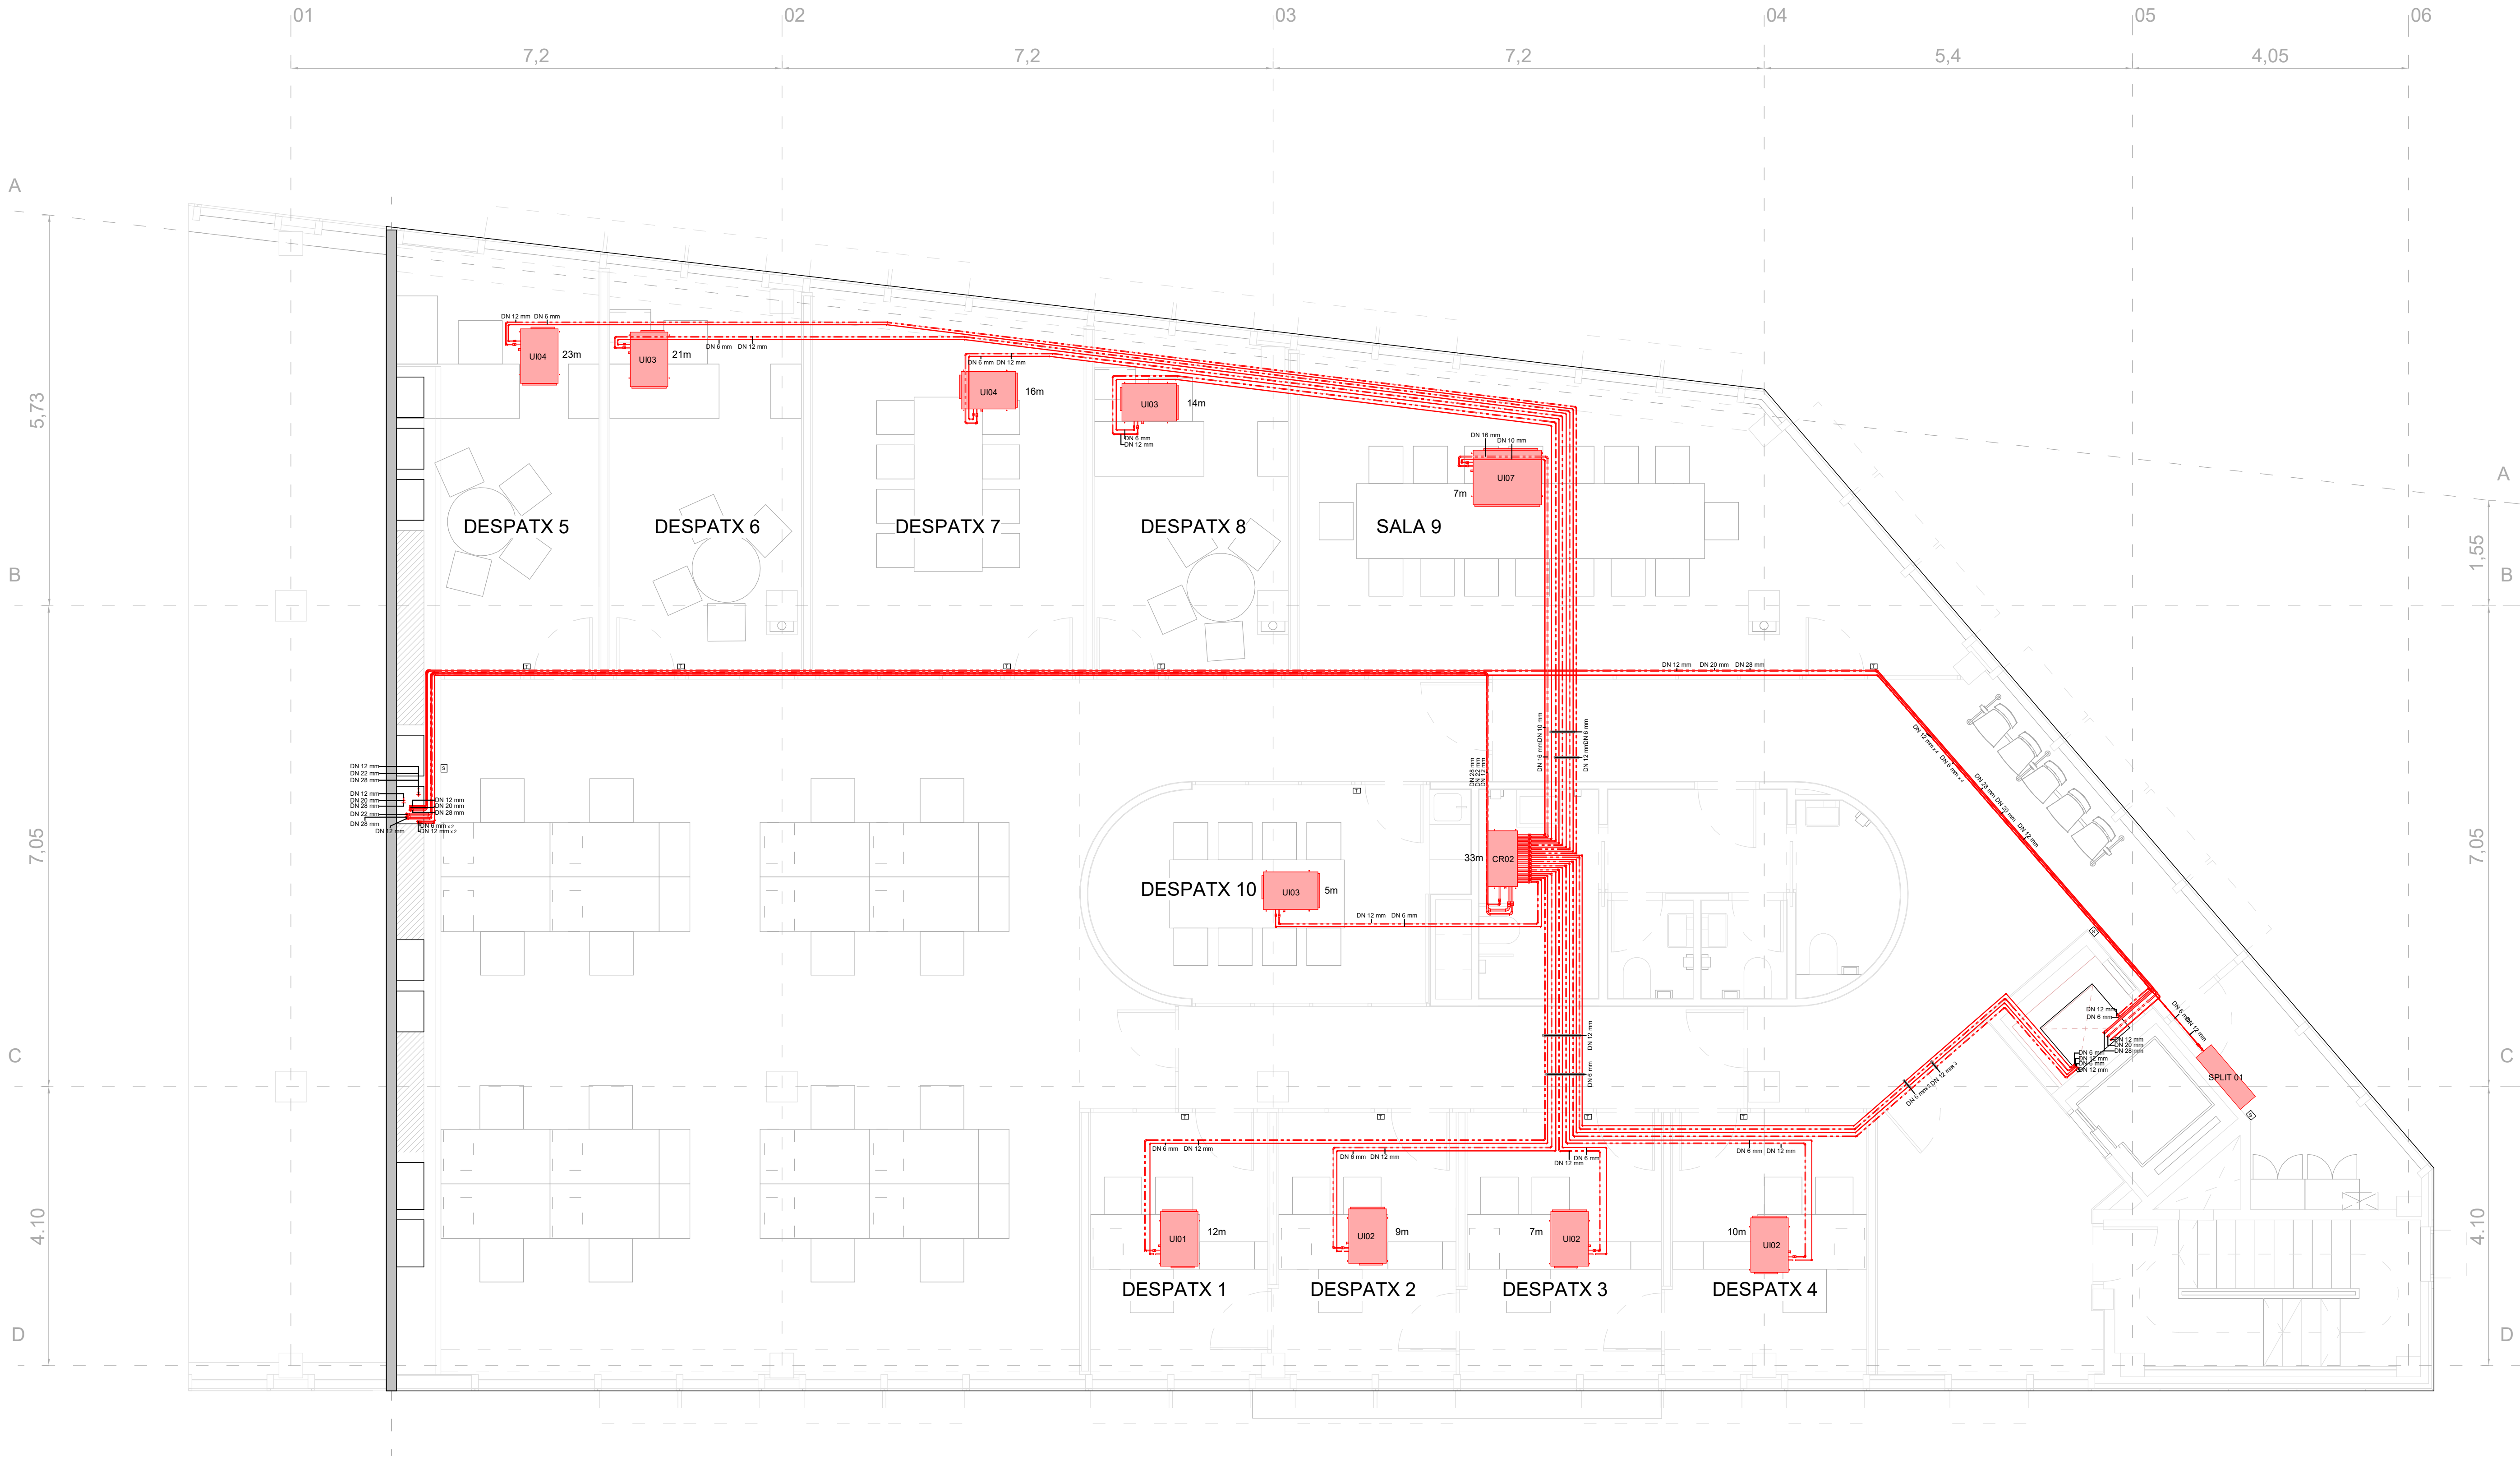

INSTAL·LACIÓ DE CLIMATIZACIÓ

APARELLS

- TERMÓSTAT
- SONDA D'AIRE PRIMARI
- SONDA DE TEMPERATURA

EQUIP	MODEL
1x1	RZAG50A
CR01	BS10Q14A
CR02	BS12Q14A
CR03	BS16Q14A
SPLIT 01	FTXM50R
SPLIT 02	FXAQ40A
UE01	REYQ12U
UE02	REYQ16U
UE03	REYQ14U

EQUIP	MODEL
UE04	REYQ16U
UE05	RXYQ16U
UE07	RXYQ8U
UI01	FXSQ15A
UI02	FXSQ20A
UI03	FXSQ25A
UI04	FXSQ32A
UI05	FXSQ40A

EQUIP	MODEL
UI06	FXSQ50A
UI07	FXSQ63A
UI08	FXSQ100A
UI09	FXSQ125A
UI10	FXNQ20A
UI11	FXNQ32A
UI12	FXNQ40A
UI13	FXNQ63A

Cient:

BIM/SA
Barcelona d'Infraestructures Municipals

Projecte:

ADAPTACIÓ I ACTUALITZACIÓ DEL PROJECTE EXECUTIU DEL OTARRAGONA.173
PER ADEQUAR-LO A LES NECESSITATS PROGRAMÀTIQUES DE UN SAIER
(SERVEI D'ATENCIÓ A IMMIGRANTS, EMIGRANTS I REFUGIATS)

Assumpte:

AS-BUILT - CLIMATITZACIÓ
CANONADES PLANTA SEGONA

Nº Plànol:

CL19

Nº Projecte:

IIPR21-000376

Full nº:

1 de 1

Escala:

A1 - 1:50

Cotes en:

mm

Rev. AB

15.11.2023

Revisió As-Built

Data

13.09.2023

Descripció

Revisió As-Built

Projectat

13.09.2023

S. GIL

Dibuixat

13.09.2023

M.F.G

Revisat

13.09.2023

S. GIL

Verificat


Modificacions:

DOMINION

Industry & Infrastructures

Este plano es propiedad de DOMINION INDUSTRY & INFRASTRUCTURES - Queda prohibida su reproducción parcial o total

C:\Users\m.fabregat\Documents\IIPR22-000376 - BIMSA EDIF.C_TARRAGONA_MEP_mireia.fabregat.rvt

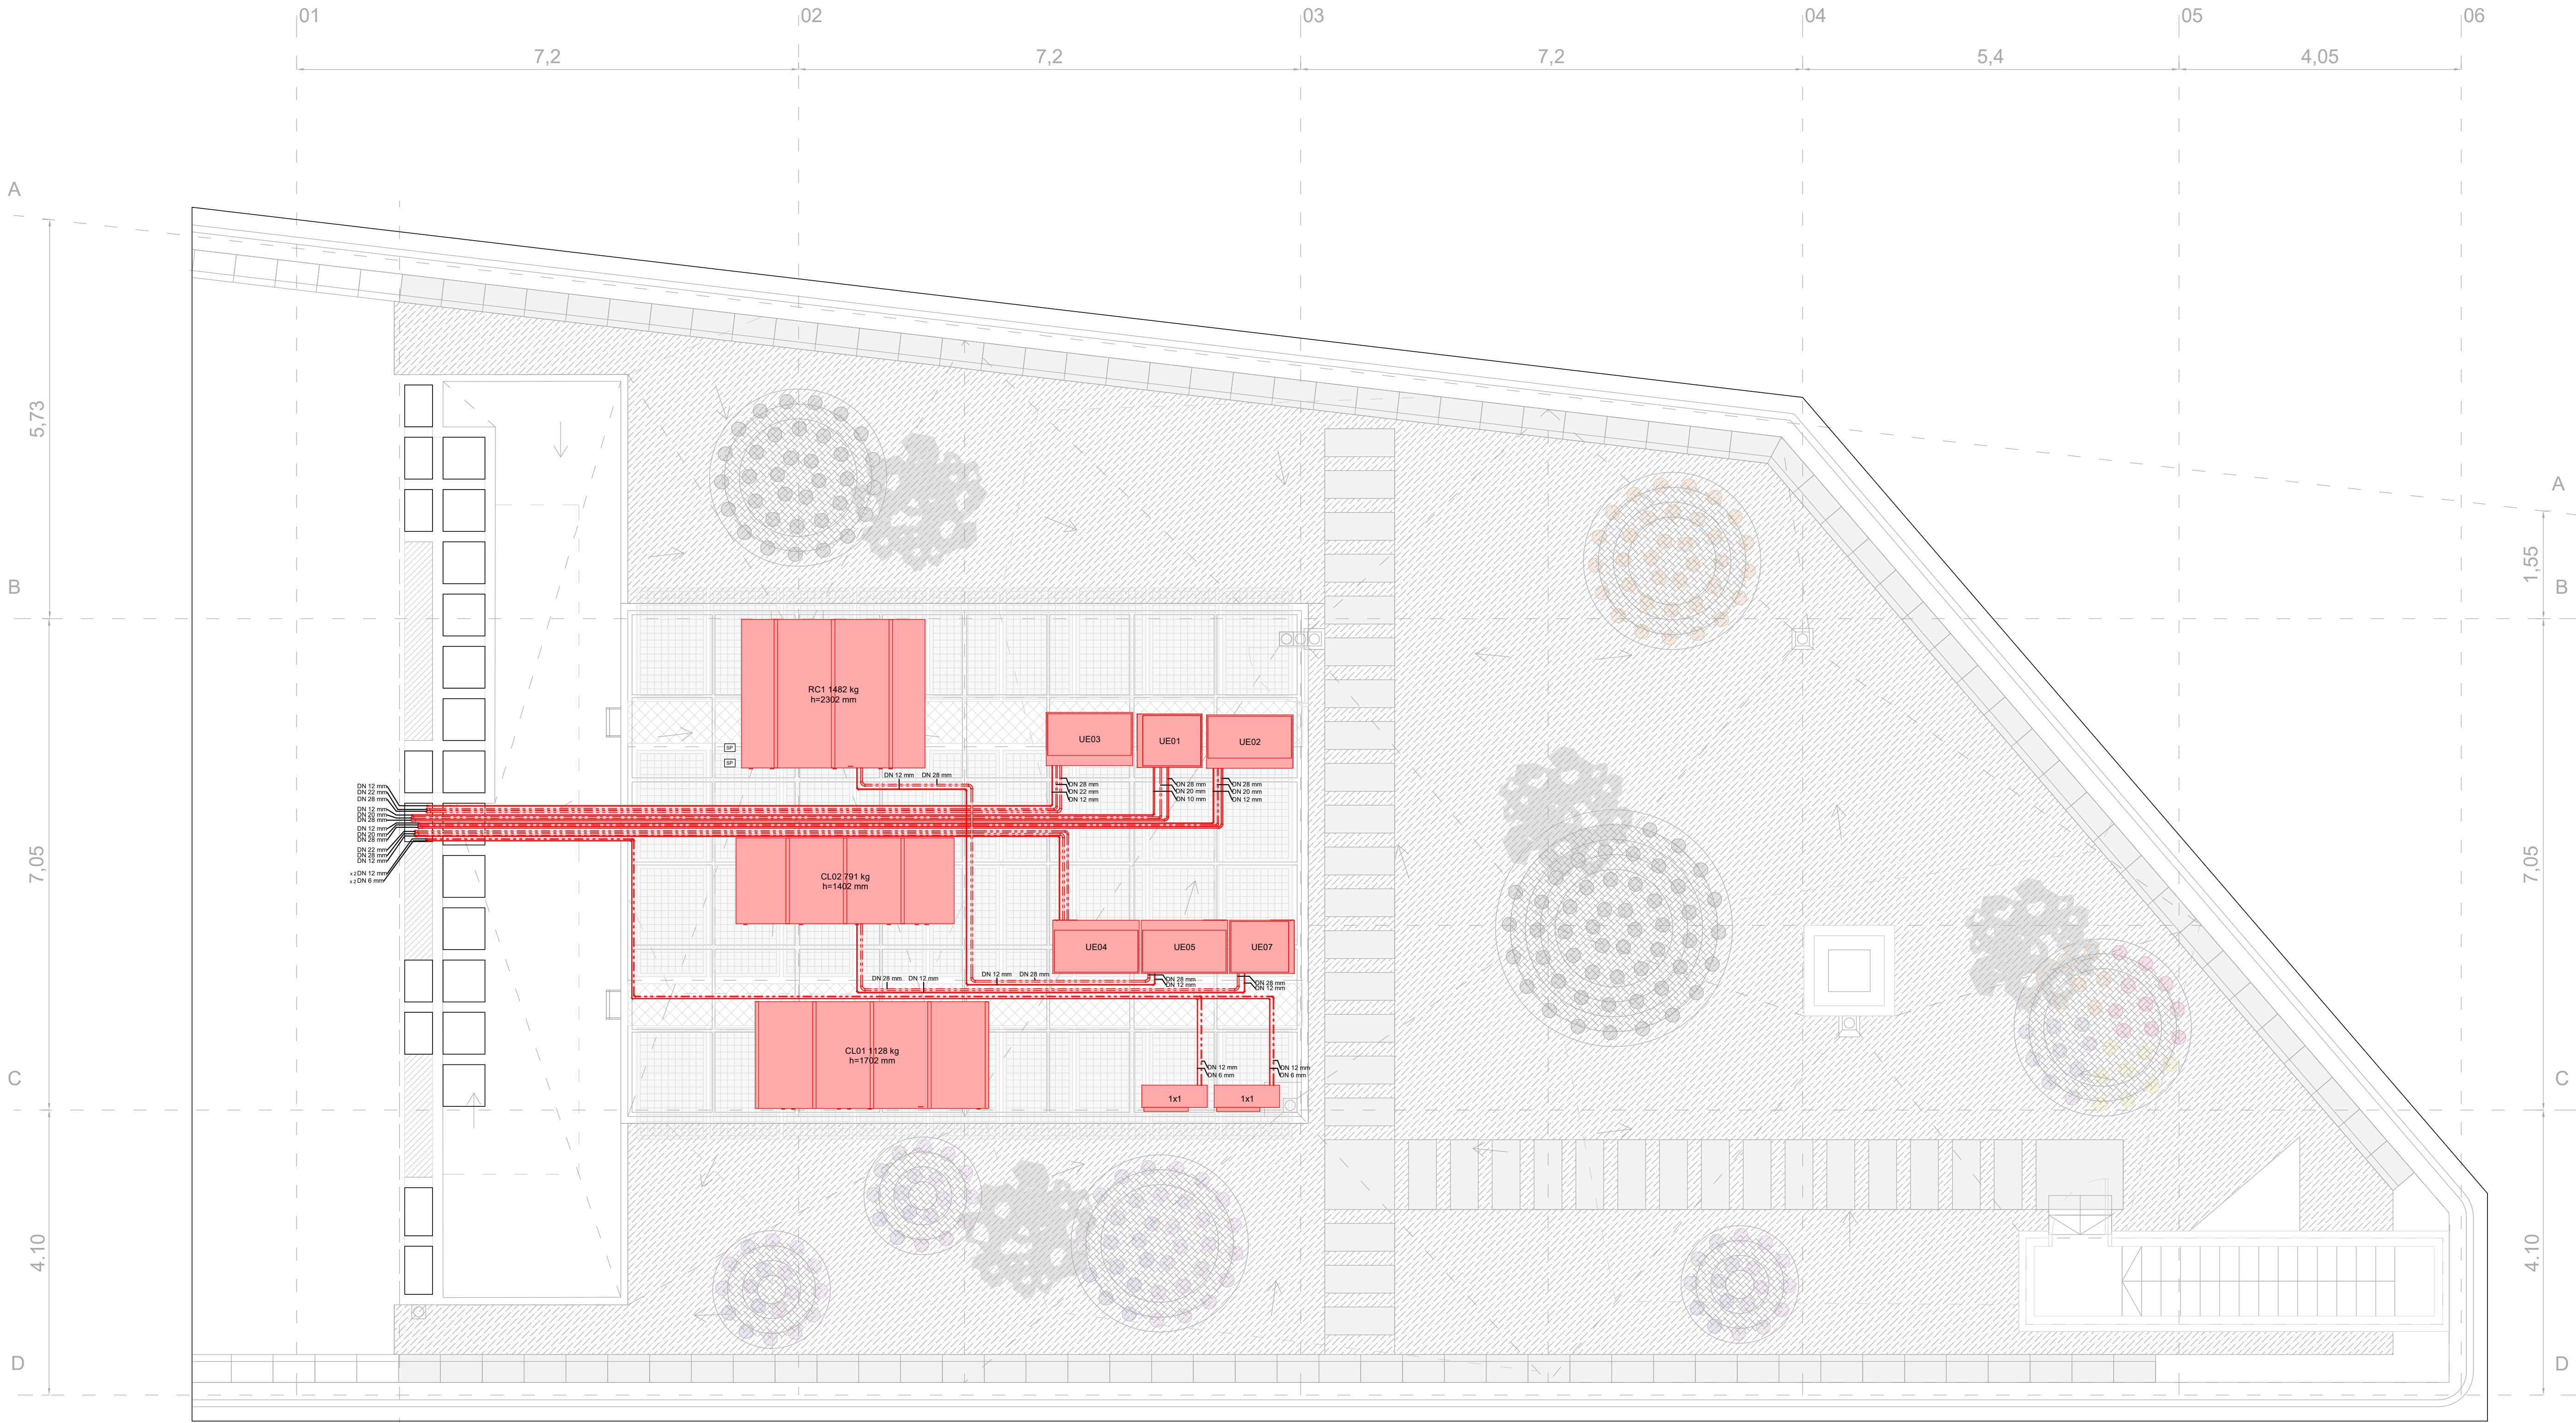

INSTAL·LACIÓ DE CLIMATIZACIÓ

APARELLS

- TERMÓSTAT
- SONDA D'AIRE PRIMARI
- SONDA DE TEMPERATURA

EQUIP	MODEL
1x1	RZAG50A
CR01	BS10Q14A
CR02	BS12Q14A
CR03	BS16Q14A
SPLIT 01	FTXM50R
SPLIT 02	FXAQ40A
UE01	REYQ12U
UE02	REYQ16U
UE03	REYQ14U

EQUIP	MODEL
UE04	REYQ16U
UE05	RXYQ16U
UE07	RXYQ8U
UI01	FXSQ15A
UI02	FXSQ20A
UI03	FXSQ25A
UI04	FXSQ32A
UI05	FXSQ40A

EQUIP	MODEL
UI06	FXSQ50A
UI07	FXSQ63A
UI08	FXSQ100A
UI09	FXSQ125A
UI10	FXNQ20A
UI11	FXNQ32A
UI12	FXNQ40A
UI13	FXNQ63A

Cient:

BIM/SA
Barcelona d'Infraestructures Municipals

Projecte:

ADAPTACIÓ I ACTUALITZACIÓ DEL PROJECTE EXECUTIU DEL CTARRAGONA.173
PER ADEQUAR-LO A LES NECESSITATS PROGRAMÀTIQUES DE UN SAIER
(SERVEI D'ATENCIÓ A IMMIGRANTS, EMIGRANTS I REFUGIATS)

Assumpte:

AS-BUILT - CLIMATITZACIÓ
CANONDAES PLANTA COBERTA

Nº Plànol:

CL20

Nº Projecte:

IIPR21-000376

Full nº:

1 de 1

Escala:

A1 - 1:50

Cotes en:

mm

Rev.

AB

15.11.2023

Descripció

Revisió As-Built

Projectat

13.09.2023

S. GIL

Dibuixat

13.09.2023

M.F.G

Revisat

13.09.2023

S. GIL


Verificat

Modificacions:

DOMINION
Industry & Infrastructures

Este plano es propiedad de DOMINION INDUSTRY & INFRASTRUCTURES - Queda prohibida su reproducción parcial o total

Esquema cableado centralizados
Grupo de control

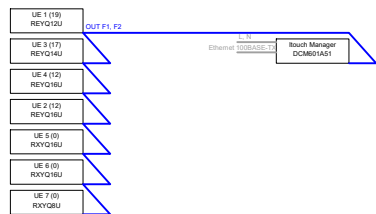


Esquemas tubería

UE 1

REYQ-U

Air cooled heat recovery REYQ12U

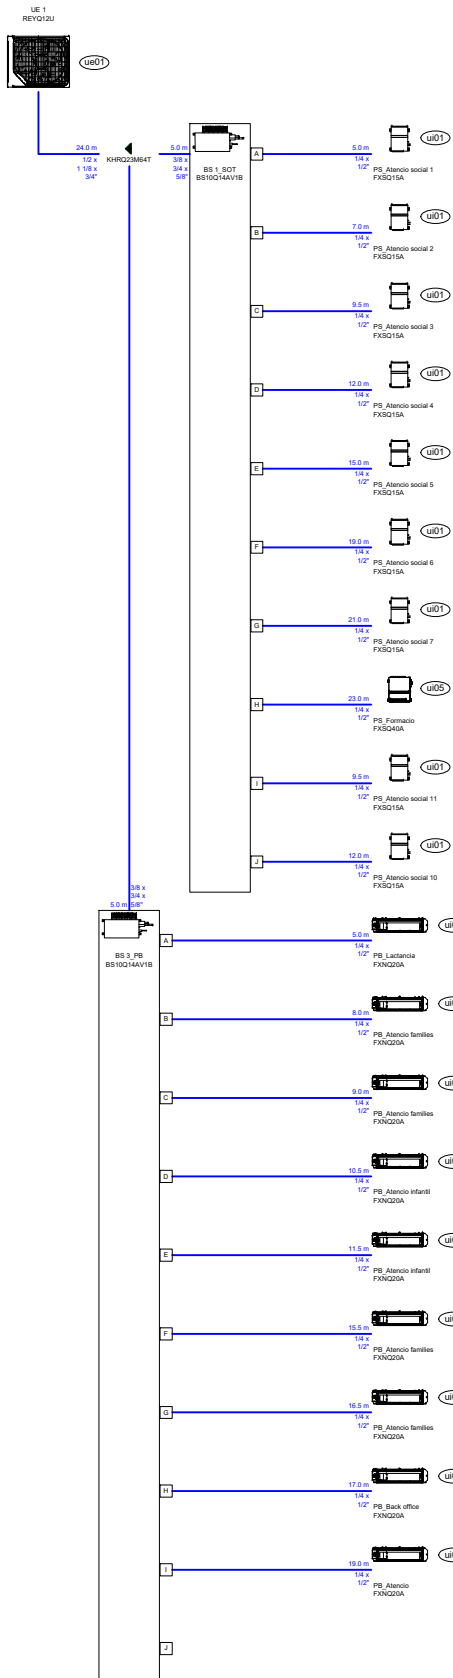


Esquemas cableado

UE 1

REYQ-U


Air cooled heat recovery REYQ12U

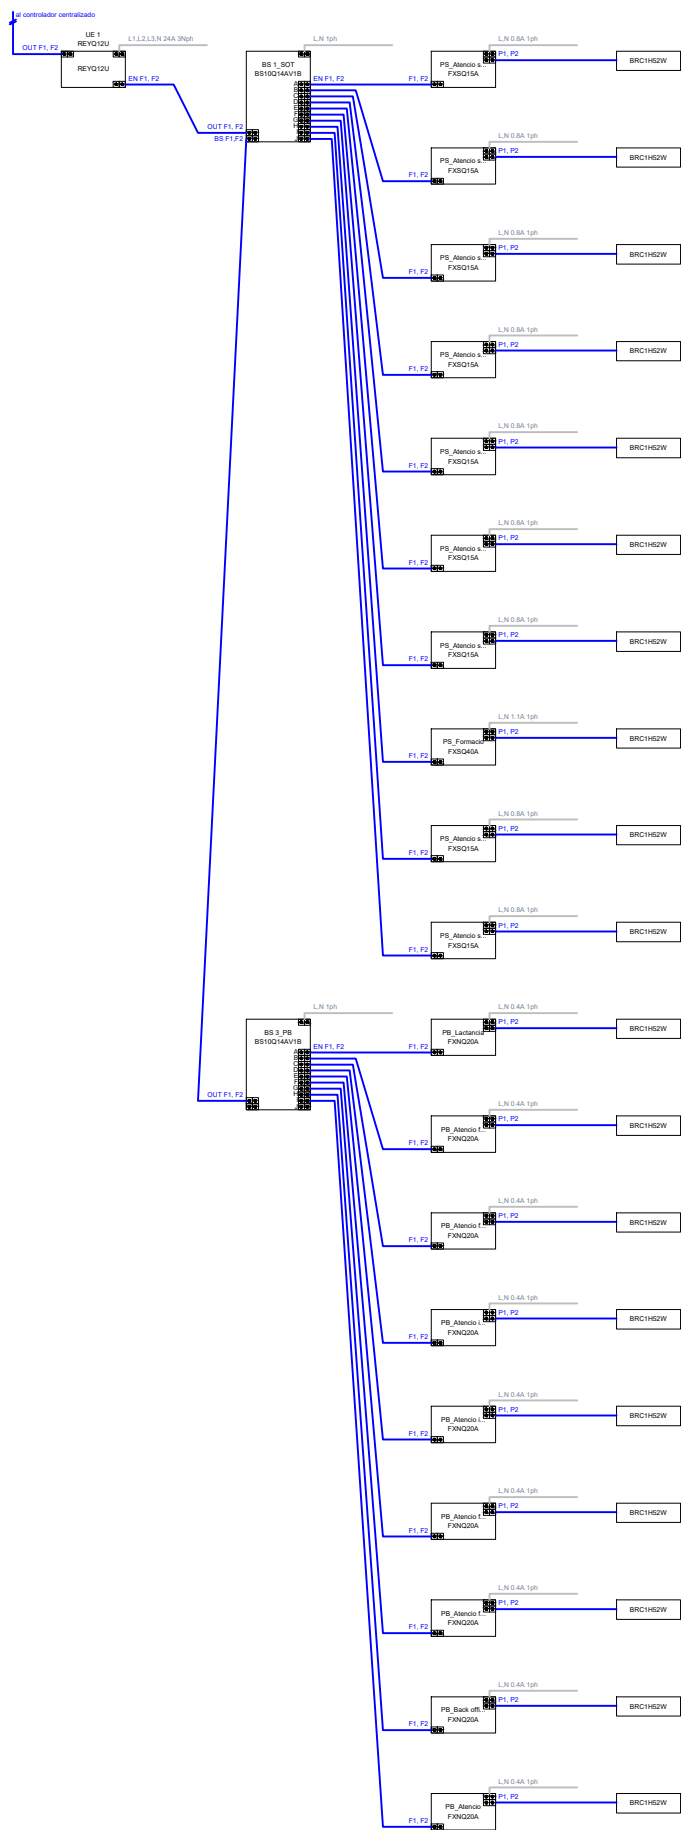



	CLIMATITZACIÓ PURIFICAS CANONADA LIQUID R-410 CANONADA GAS R-410 CANONADA RECUPERACIÓ R-410 CANONADA GAS LIQUID R-410 (114"x12") CORTINA AIRE + BATERIA CALEFACCIÓ UNITAT EXTERIOR VRV UNITAT INTERIOR PER CONDUCTES UNITAT INTERIOR DE PARET (SPLIT) COMPORTA DE REGULACIÓ DE CABAL JUNTA DE DERIVACIÓ (CANONADES) VENTILADOR EN LÍNIA D'EXTRACTIÓ	I.C. 01
	CLIMATITZACIÓ UNIVARI DIFUSOR SOSTRE D'IMPULSIÓ/RETORN RETORN PER PLACA PERFORADA REIXA D'IMPULSIÓ / RETORN MINI TOBERA LINEAL D'IMPULSIÓ REIXA LINEAL DE RETORN REIXA DE RETORN BOCA EXTRACTIÓ CONDUCTE D'IMPULSIÓ CONDUCTE DE RETORN CONDUCTE D'APORTACIÓ RECUP. CONDUCTE D'EXTRACTIÓ RECUP. CONDUCTE D'EXTRACTIÓ AIRE VITIAT TÈRMOSTAT	I.C. 02


REYQ-U
REYQ16U

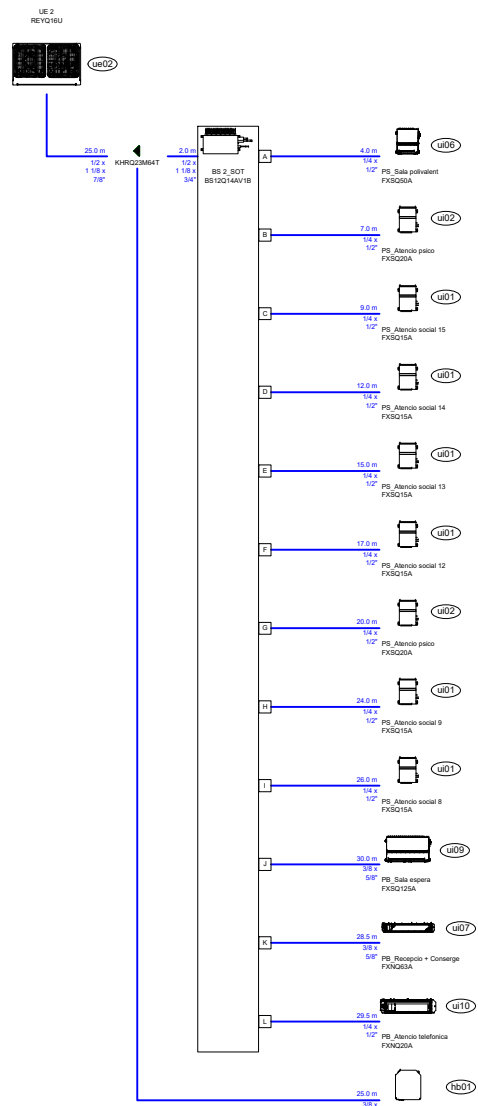

REYQ-U
REYQ16U

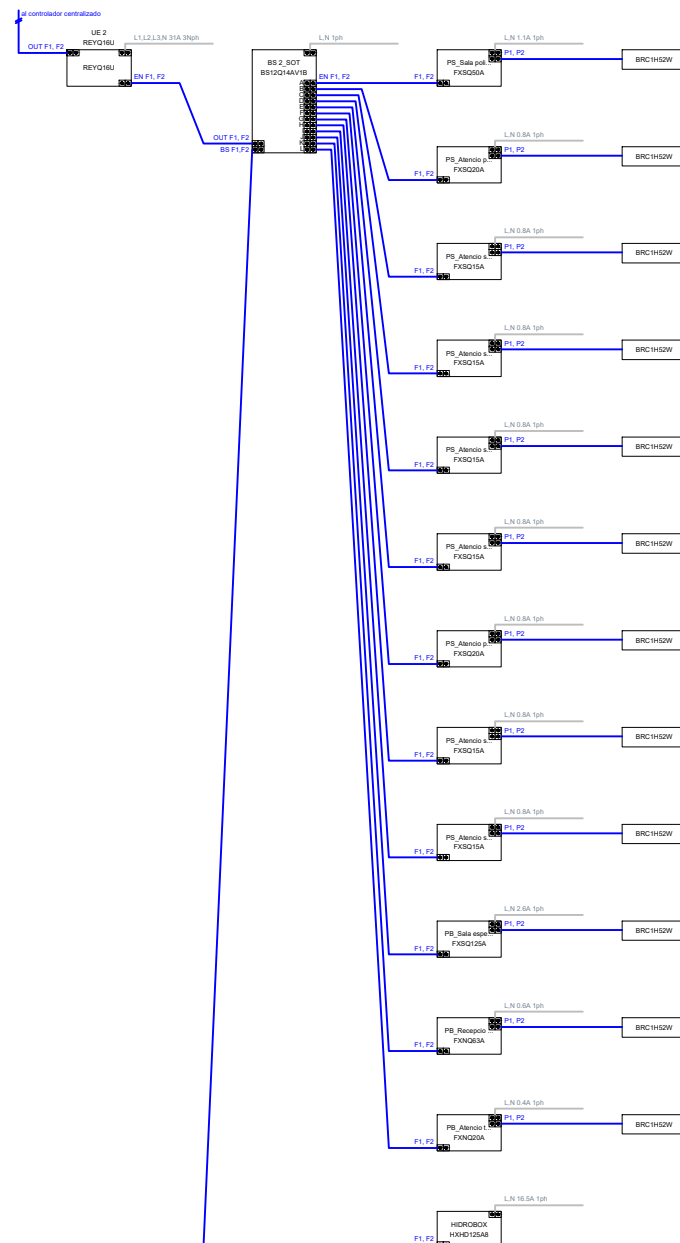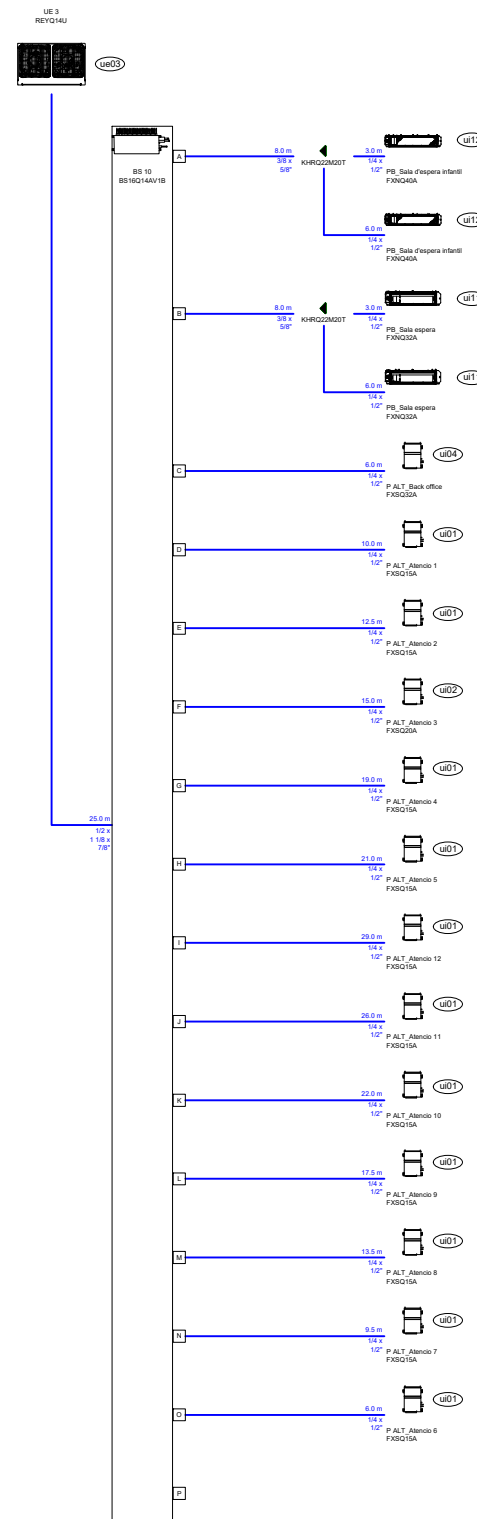REYQ-U
REYQ14U

	CANONADA LÍQUID R-410	
	CANONADA GAS R-410	
	CANONADA RECUPERACIÓ R-410	
	CANONADA GAS LÍQUID R-410 (1/4"x1/2")	
	CORTINA AIRE + BATERIA CALEFACCIO	
	UNITAT EXTERIOR VRV	
	UNITAT INTERIOR PER CONDUCTES	
	UNITAT INTERIOR DE PARET (SPLIT)	
	COMPORTA DE REGULACIÓ DE CABAL	
	JUNTA DE DERIVATIU (CANONADES)	
	VENTILADOR EN LÍNIA D'EXTRACCIÓ	

SIMBOLICS	QUANTIFICACIÓ	I.C. 02
	UNIDUARI	
	DIFUSOR SOSTRE D'IMPULSIÓ/RETORN	
	RETORN PER PLACA PERFORADA	
	REIXA D'IMPULSIÓ / RETORN	
	MINI TOBERA LINEAL D'IMPULSIÓ	
	REIXA LINEAL DE RETORN	
	REIXA DE RETORN	
	BOCA EXTRACCIÓ	
	CONDUCTE D'IMPULSIÓ	
	CONDUCTE DE RETORN	
	CONDUCTE D'PORTACIÓ RECUP.	
	CONDUCTE D'EXTRACCIÓ RECUP.	
	CONDUCTE D'EXTRACCIÓ AIRE VICIAT	
	TERMOSTAT	

REC01	POS. MARCA MODEL Kw Kw LOCAL m³h CONSUM EL.	COBERTA RECIPIERADOR 1040x2190 Kw Kw LOCAL m³h CONSUM EL.	u06	POS. MARCA MODEL Kw Kw LOCAL m³h CONSUM EL.	FALS SOSTRE UNITAT INTERIOR 5.6 912
CL01	POS. MARCA MODEL Kw Kw LOCAL m³h CONSUM EL.	COBERTA CLIMATIZZADOR 860x1500 Kw Kw LOCAL m³h CONSUM EL.	u07	POS. MARCA MODEL Kw Kw LOCAL m³h CONSUM EL.	TRASDOSAT UNITAT INTERIOR 7.1 1.860
CL02	POS. MARCA MODEL Kw Kw LOCAL m³h CONSUM EL.	COBERTA CLIMATIZZADOR 800x650 Kw Kw LOCAL m³h CONSUM EL.	u08	POS. MARCA MODEL Kw Kw LOCAL m³h CONSUM EL.	FALS SOSTRE UNITAT INTERIOR 11.2 1920
u01	POS. MARCA MODEL Kw Kw LOCAL m³h CONSUM EL.	FALS SOSTRE UNITAT INTERIOR 1.9 522	u09	POS. MARCA MODEL Kw Kw LOCAL m³h CONSUM EL.	FALS SOSTRE UNITAT INTERIOR 14.0 2160
u02	POS. MARCA MODEL Kw Kw LOCAL m³h CONSUM EL.	FALS SOSTRE UNITAT INTERIOR 2.2 540	u10	POS. MARCA MODEL Kw Kw LOCAL m³h CONSUM EL.	TRASDOSAT UNITAT INTERIOR 2.2 480
u03	POS. MARCA MODEL Kw Kw LOCAL m³h CONSUM EL.	FALS SOSTRE UNITAT INTERIOR 2.8 342	u11	POS. MARCA MODEL Kw Kw LOCAL m³h CONSUM EL.	TRASDOSAT UNITAT INTERIOR 3.6 480
u04	POS. MARCA MODEL Kw Kw LOCAL m³h CONSUM EL.	FALS SOSTRE UNITAT INTERIOR 3.6 570	u12	POS. MARCA MODEL Kw Kw LOCAL m³h CONSUM EL.	TRASDOSAT UNITAT INTERIOR 4.5 630
u05	POS. MARCA MODEL Kw Kw LOCAL m³h CONSUM EL.	FALS SOSTRE UNITAT INTERIOR 4.5 900	u13	POS. MARCA MODEL Kw Kw LOCAL m³h CONSUM EL.	TRASDOSAT UNITAT INTERIOR 7.1 990
u06	POS. MARCA MODEL Kw Kw LOCAL m³h CONSUM EL.	COBERTA UNITAT EXTERIOR 33.50 37.50 9.50 Kw	h01	POS. MARCA MODEL Kw Kw LOCAL m³h CONSUM EL.	P.SOTERRANI HIDRORISC 1.0 1.0
u09	POS. MARCA MODEL Kw Kw LOCAL m³h CONSUM EL.	COBERTA UNITAT EXTERIOR 45.00 50.00 13.00 Kw	u09	POS. MARCA MODEL Kw Kw LOCAL m³h CONSUM EL.	COBERTA UNITAT EXTERIOR 45.00 50.00 13.00 Kw
u03	POS. MARCA MODEL Kw Kw LOCAL m³h CONSUM EL.	COBERTA UNITAT EXTERIOR 40.00 45.00 12.00 Kw	u06	POS. MARCA MODEL Kw Kw LOCAL m³h CONSUM EL.	COBERTA UNITAT EXTERIOR 45.00 50.00 13.00 Kw
u04	POS. MARCA MODEL Kw Kw LOCAL m³h CONSUM EL.	COBERTA UNITAT EXTERIOR 45.00 50.00 13.00 Kw	u07	POS. MARCA MODEL Kw Kw LOCAL m³h CONSUM EL.	COBERTA UNITAT EXTERIOR 22.40 25.00 6.00 Kw
v01	POS. MARCA MODEL Kw Kw LOCAL Pressió CONSUM EL.	COBERTA COBERTA VENTILACIÓ Kw Kw LOCAL Pressió 150 Pa CONSUM EL.	1x1	POS. MARCA MODEL Kw Kw LOCAL m³h CONSUM EL.	COBERTA UNITAT INTERIOR 4.20 1.310
CA01	POS. MARCA MODEL Kw Kw LOCAL m³h CONSUM EL.	CORTINA D'ARE 607W Kw Kw LOCAL m³h CONSUM EL.	1x1	POS. MARCA MODEL Kw Kw LOCAL m³h CONSUM EL.	PARET UNITAT INTERIOR 4.20 5.40 20

REYQ-U
REYQ14


REYQ-U
REYQ16

REYQ-U
REYQ16


SIMBOLIS:	CLIMATIZACIÓ FIBERIAS	I.C. 01
	CANONADA LÍQUID R-410	
	CANONADA GAS R-410	
	CANONADA RECUPERACIÓ R-410	
	CANONADA GAS/LÍQUID R-410 (1/4"x1/2")	
	CORTINA AIRE + BATERIA CALEFACCIO	
	UNITAT EXTERIOR VRV	
	UNITAT INTERIOR PER CONDUCTES	
	UNITAT INTERIOR DE PARET (SPLIT)	
	COMPORTA DE REGULACIÓ DE CABAL	
	JUNTA DE DERIVACIÓ (CANONADES)	
	VENTILADOR EN LÍNIA D'EXTRACTIÓ	
SIMBOLIS:	CLIMATIZACIÓ MULTISERIAL	I.C. 02
	DIFFUSOR SOSTRE D'IMPULSIÓ/RETORN	
	RETORN PER PLACA PERFORADA	
	REIXA D'IMPULSIÓ I RETORN	
	MINI TOBERA LINEAL D'IMPULSIÓ	
	REIXA LINEAL DE RETORN	
	REIXA DE RETORN	
	BOCA EXTRACTIÓ	
	CONDUCTE D'IMPULSIÓ	
	CONDUCTE DE RETORN	
	CONDUCTE D'PORTACIÓ RECUP.	
	CONDUCTE D'EXTRACTIÓ RECUP.	
	CONDUCTE D'EXTRACTIÓ AIRE VICIAT	
	TERMOSTAT	

	POS MARCA RECUPERADOR	COBERTA 1004/2190	u06	POS MARCA UNITAT INTERIOR	FALS SOSTRE
	Kw BATERIA F.	-		MODEL	-
	Kw LOCAL	-		Kw BATERIA F.	5,6
	Kw BATERIA C.	-		Kw LOCAL	8,0
	m³h	13,905		m³h	912
	CONSUM EL.	81,1 Kw		CONSUM EL.	-
CL01	POS MARCA MODEL	COBERTA CLIMATIZZADOR	u07	POS MARCA MODEL	TRASDASAT UNITAT INTERIOR
	Kw BATERIA F.	800/1500		MODEL	-
	Kw LOCAL	-		Kw BATERIA F.	7,1
	Kw BATERIA C.	-		Kw LOCAL	8,0
	m³h	7,200		Kw BATERIA C.	1280
	CONSUM EL.	7,0 Kw		CONSUM EL.	-
CL02	POS MARCA MODEL	COBERTA CLIMATIZZADOR	u08	POS MARCA MODEL	FALS SOSTRE UNITAT INTERIOR
	Kw BATERIA F.	800/950		MODEL	-
	Kw LOCAL	-		Kw BATERIA F.	11,2
	Kw BATERIA C.	-		Kw LOCAL	12,5
	m³h	3,200		Kw BATERIA C.	1920
	CONSUM EL.	5,0 Kw		CONSUM EL.	-
u01	POS MARCA MODEL	FALS SOSTRE UNITAT INTERIOR	u09	POS MARCA MODEL	FALS SOSTRE UNITAT INTERIOR
	Kw BATERIA F.	1,7		MODEL	-
	Kw LOCAL	-		Kw BATERIA F.	14,0
	Kw BATERIA C.	1,9		Kw LOCAL	21,60
	m³h	522		Kw BATERIA C.	-
	CONSUM EL.	-		CONSUM EL.	-
u02	POS MARCA MODEL	FALS SOSTRE UNITAT INTERIOR	u10	POS MARCA MODEL	TRASDASAT UNITAT INTERIOR
	Kw BATERIA F.	2,2		MODEL	-
	Kw LOCAL	2,5		Kw BATERIA F.	2,2
	Kw BATERIA C.	2,5		Kw LOCAL	2,5
	m³h	540		Kw BATERIA C.	480
	CONSUM EL.	-		CONSUM EL.	-
u03	POS MARCA MODEL	FALS SOSTRE UNITAT INTERIOR	u11	POS MARCA MODEL	TRASDASAT UNITAT INTERIOR
	Kw BATERIA F.	2,8		MODEL	-
	Kw LOCAL	-		Kw BATERIA F.	3,6
	Kw BATERIA C.	3,2		Kw LOCAL	4,0
	m³h	540		Kw BATERIA C.	480
	CONSUM EL.	-		CONSUM EL.	-
u04	POS MARCA MODEL	FALS SOSTRE UNITAT INTERIOR	u12	POS MARCA MODEL	TRASDASAT UNITAT INTERIOR
	Kw BATERIA F.	3,6		MODEL	-
	Kw LOCAL	-		Kw BATERIA F.	4,5
	Kw BATERIA C.	4,0		Kw LOCAL	5,0
	m³h	570		Kw BATERIA C.	630
	CONSUM EL.	-		CONSUM EL.	-
u05	POS MARCA MODEL	FALS SOSTRE UNITAT INTERIOR	u13	POS MARCA MODEL	TRASDASAT UNITAT INTERIOR
	Kw BATERIA F.	4,5		MODEL	-
	Kw LOCAL	-		Kw BATERIA F.	7,1
	Kw BATERIA C.	5,0		Kw LOCAL	8,0
	m³h	900		Kw BATERIA C.	990
	CONSUM EL.	-		CONSUM EL.	-
u07	POS MARCA MODEL	COBERTA UNITAT EXTERIOR	u01	POS MARCA MODEL	P SOTERRAN HIDROBOX
	Kw BATERIA F.	33,50		MODEL	-
	Kw LOCAL	-		Kw BATERIA F.	-
	Kw BATERIA C.	37,50		Kw LOCAL	-
	m³h	-		Kw BATERIA C.	-
	CONSUM EL.	95,0 Kw		CONSUM EL.	-
u09	POS MARCA MODEL	COBERTA UNITAT EXTERIOR	u06	POS MARCA MODEL	COBERTA UNITAT EXTERIOR
	Kw BATERIA F.	45,00		MODEL	-
	Kw LOCAL	-		Kw BATERIA F.	45,00
	Kw BATERIA C.	50,00		Kw LOCAL	50,00
	m³h	-		Kw BATERIA C.	-
	CONSUM EL.	13,00 Kw		CONSUM EL.	13,00 Kw
u093	POS MARCA MODEL	COBERTA UNITAT EXTERIOR	u06	POS MARCA MODEL	COBERTA UNITAT EXTERIOR
	Kw BATERIA F.	40,00		MODEL	-
	Kw LOCAL	-		Kw BATERIA F.	45,00
	Kw BATERIA C.	45,00		Kw LOCAL	50,00
	m³h	-		Kw BATERIA C.	-
	CONSUM EL.	12,00 Kw		CONSUM EL.	13,00 Kw
u04	POS MARCA MODEL	COBERTA UNITAT EXTERIOR	u07	POS MARCA MODEL	COBERTA UNITAT EXTERIOR
	Kw BATERIA F.	45,00		MODEL	-
	Kw LOCAL	-		Kw BATERIA F.	22,40
	Kw BATERIA C.	50,00		Kw LOCAL	25,00
	m³h	-		Kw BATERIA C.	-
	CONSUM EL.	13,00 Kw		CONSUM EL.	6,00 Kw
v01	POS MARCA MODEL	COBERTA CAIXA DE VENTILACIO	1x1	POS MARCA MODEL	COBERTA UNITAT EXTERIOR
	Kw BATERIA F.	-		MODEL	-
	Kw LOCAL	-		Kw BATERIA F.	4,20
	Kw BATERIA C.	-		Kw LOCAL	5,40
	Prestio	150 Pa		Kw BATERIA C.	-
	m³h	1654		CONSUM EL.	1,30 Kw
	CONSUM EL.	185W		CONSUM EL.	-
Ca01	POS MARCA MODEL	CORTINA D'ARE	1x1	POS MARCA MODEL	PARET

UE 5	RXYQ-U
Air cooled heat pump	RXYQ16U

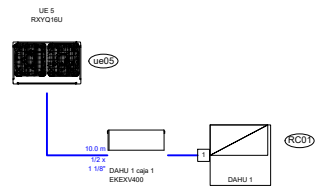


UE 5	RXYQ-U
Air cooled heat pump	RXYQ16U

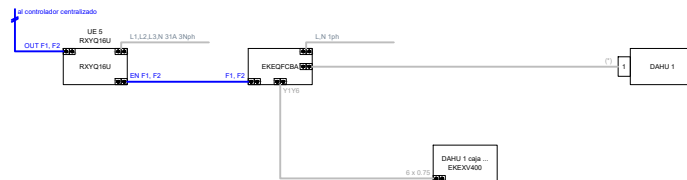


(*) Para más detalles sobre el cableado del AHU, consulte el manual de instalación.

UE 6	RXYQ-U
Air cooled heat pump	RXYQ16U

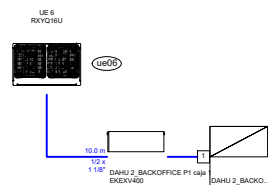


UE 6	RXYQ-U
Air cooled heat pump	RXYQ16U

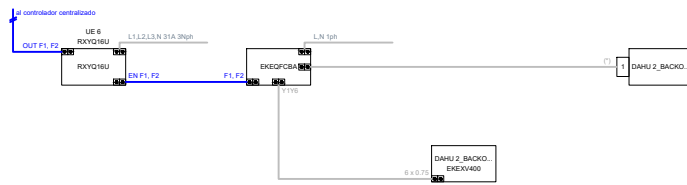


(*) Para más detalles sobre el cableado del AHU, consulte el manual de instalación.

UE 7	RXYQ-U
Air cooled heat pump	RXYQ8U

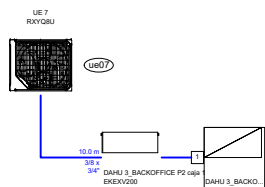

UE 7	RXYQ-U
Air cooled heat pump	RXYQ8U

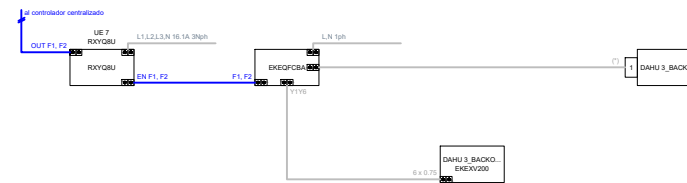

(*) Para más detalles sobre el cableado del AHU, consulte el manual de instalación.

SIMBOLICS:	BIMATITZACIÓ	I.C.01
	CANONADA LIQUID R-410	
	CANONADA GAS R-410	
	CANONADA RECUPERACIÓ R-410	
	CANONADA GAS/LIQUID R-410 (1/4"x1/2")	
	CORTINA AIRE + BATERIA CALEFACCIÓ	
	UNITAT EXTERIOR VRV	
	UNITAT INTERIOR PER CONDUCTES	
	UNITAT INTERIOR DE PARET (SPLIT)	
	COMPORTA DE REGULACIÓ DE CABAL	
	JUNTA DE DERIVACIÓ (CANONADES)	
	VENTILADOR EN LÍNIA D'EXTRACCIÓ	
SIMBOLICS:	BIMATITZACIÓ	I.C.02
	MULTIPLIARI	
	DIFFUSOR SOSTRE D'IMPULSIÓ/RETORN	
	RETORN PER PLACA PERFORADA	
	REIXA D'IMPULSIÓ / RETORN	
	MINI TOBERA LINEAL D'IMPULSIÓ	
	REIXA LINEAL DE RETORN	
	REIXA DE RETORN	
	BOCA EXTRACCIÓ	
	CONDUCTE D'IMPULSIÓ	
	CONDUCTE DE RETORN	
	CONDUCTE D'APORTACIÓ RECUP.	
	CONDUCTE D'EXTRACCIÓ RECUP.	
	CONDUCTE D'EXTRACCIÓ AIRE VICIAT	
	TERMOSTAT	

	POS MARCA MODEL Kw BATERIA F. Kw LOCAL Kw BATERIA C. m th CONSUM EL.	COBERTA RECUPERADOR 1040x2190 - - - 13,905 8,1 kw	u006	POS MARCA MODEL Kw BATERIA F. Kw LOCAL Kw BATERIA C. m th CONSUM EL.	FALS SOSTRE UNITAT INTERIOR - 5,6 6 912 -
CL01	POS MARCA MODEL Kw BATERIA F. Kw LOCAL Kw BATERIA C. m th CONSUM EL.	COBERTA CLIMATITZADOR 860x1500 - - - 7,000 7,0 kw	u007	POS MARCA MODEL Kw BATERIA F. Kw LOCAL Kw BATERIA C. m th CONSUM EL.	TRASDOSAT UNITAT INTERIOR - 7,1 - 8,0 1260 -
CL02	POS MARCA MODEL Kw BATERIA F. Kw LOCAL Kw BATERIA C. m th CONSUM EL.	COBERTA CLIMATITZADOR 800x950 - - - 3,200 5,0 kw	u008	POS MARCA MODEL Kw BATERIA F. Kw LOCAL Kw BATERIA C. m th CONSUM EL.	FALS SOSTRE UNITAT INTERIOR - 11,2 - 12,5 1020 -
u01	POS MARCA MODEL Kw BATERIA F. Kw LOCAL Kw BATERIA C. m th CONSUM EL.	FALS SOSTRE UNITAT INTERIOR - 1,7 - 1,9 522 -	u009	POS MARCA MODEL Kw BATERIA F. Kw LOCAL Kw BATERIA C. m th CONSUM EL.	FALS SOSTRE UNITAT INTERIOR - 14,0 - 16,0 2160 -
u02	POS MARCA MODEL Kw BATERIA F. Kw LOCAL Kw BATERIA C. m th CONSUM EL.	FALS SOSTRE UNITAT INTERIOR - 2,2 - 2,5 540 -	u010	POS MARCA MODEL Kw BATERIA F. Kw LOCAL Kw BATERIA C. m th CONSUM EL.	TRASDOSAT UNITAT INTERIOR - 2,2 - 2,5 480 -
u03	POS MARCA MODEL Kw BATERIA F. Kw LOCAL Kw BATERIA C. m th CONSUM EL.	FALS SOSTRE UNITAT INTERIOR - 2,8 - 3,2 540 -	u011	POS MARCA MODEL Kw BATERIA F. Kw LOCAL Kw BATERIA C. m th CONSUM EL.	TRASDOSAT UNITAT INTERIOR - 3,6 - 4,0 480 -
u04	POS MARCA MODEL Kw BATERIA F. Kw LOCAL Kw BATERIA C. m th CONSUM EL.	FALS SOSTRE UNITAT INTERIOR - 3,6 - 4,0 570 -	u012	POS MARCA MODEL Kw BATERIA F. Kw LOCAL Kw BATERIA C. m th CONSUM EL.	TRASDOSAT UNITAT INTERIOR - 4,5 - 5,0 630 -
u05	POS MARCA MODEL Kw BATERIA F. Kw LOCAL Kw BATERIA C. m th CONSUM EL.	FALS SOSTRE UNITAT INTERIOR - 4,5 - 5,0 900 -	u013	POS MARCA MODEL Kw BATERIA F. Kw LOCAL Kw BATERIA C. m th CONSUM EL.	TRASDOSAT UNITAT INTERIOR - 7,1 - 8,0 990 -
v01	POS MARCA MODEL Kw BATERIA F. Kw LOCAL Pressió CONSUM EL.	COBERTA CAIXA DE VENTILACIÓ - 150 Pp 1654 185W	1x1	POS MARCA MODEL Kw BATERIA F. Kw LOCAL Kw BATERIA C. m th CONSUM EL.	COBERTA UNITAT EXTERIOR - 4,20 - 5,40 1,310 W
C-A01	POS MARCA MODEL Kw BATERIA F. Kw LOCAL Kw BATERIA C. m th CONSUM EL.	CORTINA D'ARE - - - 6300 497W	1x1	POS MARCA MODEL Kw BATERIA F. Kw LOCAL Kw BATERIA C. m th CONSUM EL.	PARET UNITAT INTERIOR - 4,20 - 5,40 200 W